

c			
b			
a			
Č.	TEXT ZMĚNY – ODŮVODNĚNÍ	DATUM	PODPIS

**DOKUMENTACE SKUTEČNÉHO
PROVEDENÍ STAVBY**

DATUM: 25.10.2006 PODPIS: 

STRABAG

STRABAG a.s.
SDRUŽENÍ 1104/IIC
LIDICKÁ 802
266 01 BEROUN / ČR



Stavba 1104 - II Dobšice - Chýst'

Část C - Hlavní trasa km 51,700 - 62,100

OBJEDNATEL STAVBY:

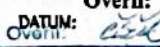


ŘEDITELSTVÍ SILNIC A DÁLNIC ČR

Razítko: Ředitelství silnic a dálnic ČR
21031 - oddělení supervize

9.11.2004

Ověřil:

DATUM:  PODPIS:

ZHOTOVITEL:

**Sdružení 1104/IIC
se sídlem
STRABAG a.s., Lidická 802, 266 01 Beroun**

STRABAG



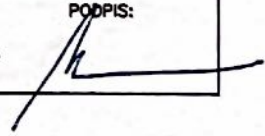
STT
SMP CONSTRUCTION

Razítko:

STRABAG

STRABAG a.s.
ODSTĚPNÝ ZÁVOD PRAHA
LIDICKÁ 802
266 01 BEROUN / ČR
(112)

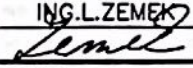
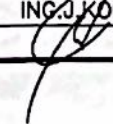
Kontroloval:

DATUM:  PODPIS:

02.11.2004

JTSK

Bpv

PROJEKTOVÁ, INŽENÝRSKÁ A KONZULTAČNÍ ORGANIZACE					
CERTIFIKÁT ISO 9001				IČO 60193280	
PROJEKTANT	VYPRACOVAL	KONTROLA	HIP		
ING. L. ZEMEK	ING. L. ZEMEK	ING. V. MACH	ING. J. KOČI		
					
OBJEKT				ČÍSLO ZAKÁZKY	
SO C 239				0764/02-500	
NADJEZD PŘELOŽKY SILNICE II/327 V KM 61,600				DOKUMENTACE	
				RDS	
				MĚŘITKO	
				1:100	
				DATUM	
				05.2004	
				POČET FORMÁTŮ	
				12 A4	
OBSAH PŘÍLOHY				ČÍSLO KOPIE	ČÁST
PŮDORYS				6	100
					102

DOKUMENTACE LZE UŽÍVAT POUZE VE SMYSLU PŘÍSLUŠNÉ SMLOUVY O DÍLO, VÝKRES, ČI JEHO ČÁST, MŮŽE BÝT KOPÍROVÁN NEBO JINÝM ZPŮSOBEM ROZŠŘOVÁN POUZE PO PŘEDCHOZÍM SOUHLASU VPO DECO PRAHA a.s.

11




----------	---	-----	----

c	POSTHÍ ZÁVĚH NA 04. DYL PŘIZPŮ-		
b	SDRŽENÍ NIVELATĚ A ZVÝŠENÍ O 15cm		
a	VIL GEDDE PLOŠE ZANENĚMI		
Č.	TEXT ZMĚNY – ODŮVODNĚNÍ	DATUM	PODPIS

DOKUMENTACE SKUTEČNÉHO
PROVEDENÍ STAVBY

DATUM: 25-10-2006 PODPIS:

STRABAG

STRABAG a.s.
SDRUŽENÍ 1104/IIC
LIDICKÁ 802
266 01 BEROUN / ČR

Stavba 1104 - II Dobšice - Chýst'

Část C - Hlavní trasa km 51,700 - 62,100

OBJEDNATEL STAVBY:



ŘEDITELSTVÍ SILNIC A DÁLNIC ČR

Razítko:

Ředitelství silnic a dálnic ČR
21031 - oddělení supervize

Ověřil: 2004

DATUM: PODPIS:

Ověřil: *[Signature]*

ZHOTOVITEL:

Sdružení 1104/IIC

se sídlem

STRABAG a.s., Lidická 802, 266 01 Beroun

STRABAG



Razítko:

STRABAG

STRABAG a.s.
ODŠTĚPNÝ ZÁVOD PRAHA
LIDICKÁ 802
266 01 BEROUN / ČR

Kontroloval:
DATUM: PODPIS:

02-11-2004

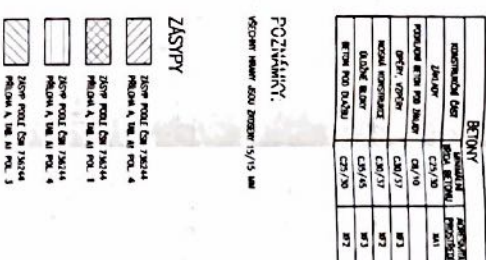
JTSK

Bpv

PROJEKTOVÁ, INŽENÝRSKÁ A KONZULTAČNÍ ORGANIZACE CERTIFIKÁT ISO 9001 IČO 60183280				 VPO DECO PRAHA a.s. PODBAŠKÁ 1014/20, 180 00 PRAHA 6 PROJEKTOVÝ ATELIER	
PROJEKTANT	VYPRACOVAL	KONTROLA	HIP		
ING. L. ZEMEK	ING. J. HENZL	ING. V. MAŽH	ING. J. KOČI		
OBJEKT SO C 239 NADJEZD PŘELOŽKY SILNICE II/327 V KM 61,600				ČÍSLO ZAKÁZKY 0764/02-500 DOKUMENTACE RDS MĚŘITKO 1:100 DATUM 05.2004 POČET FORMÁTŮ 6 A4	
OBSAH PŘÍLOHY PODELNÝ ŘEZ				ČÍSLO KOPIE 5	ČÁST 100
				ČÍSLO PŘÍLOHY 103	

DOKUMENTACE LZE UŽÍVAT POUZE VE SMYSLU PŘÍSLUŠNÉ SMLOUVY O DÍLO. VÝKRES, ČI JEHO ČÁST, MŮŽE BÝT KOPÍROVÁN NEBO JINÝM ZPŮSOBEM ROZŠÍŘOVÁN POUZE PO PŘEDCHOZÍM SOUHLASU VPO DECO PRAHA a.s.

0.



BETON		




**DOKUMENTACE SKUTEČNÉHO
PROVEDENÍ STAVBY**

Stavba 1104 - II Dobřice - Chýst'
 Část C - Hlavní trasa km 51,700 - 62,100



-------------------------	---	-----	-----

c			
b			
a			
Č.	TEXT ZMĚNY – ODŮVODNĚNÍ	DATUM	PODPIS

**DOKUMENTACE SKUTEČNÉHO
PROVEDENÍ STAVBY**
 DATUM: 25-10-2006 PODPIS: 

STRABAG
 STRABAG a.s.
 SDRUŽENÍ 1104/IIC
 LIDICKÁ 802
 266 01 BEROUN / ČR

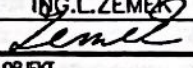
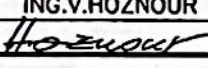
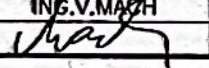
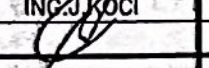
Stavba 1104 - II Dobšice - Chýst' Část C - Hlavní trasa km 51,700 - 62,100

OBJEDNATEL STAVBY:	Razítko:
 ŘEDITELSTVÍ SILNIC A DÁLNIC ČR	

ZHOTOVITEL:	Razítko:
Sdružení 1104/IIC se sídlem STRABAG a.s., Lidická 802, 266 01 Beroun	STRABAG STRABAG a.s. ODSTĚPNÝ ZÁVOD PRAHA LIDICKÁ 802 266 01 BEROUN / ČR Kontrola: 
  	DATUM: 02-11-2004 PODPIS: 

JTSK

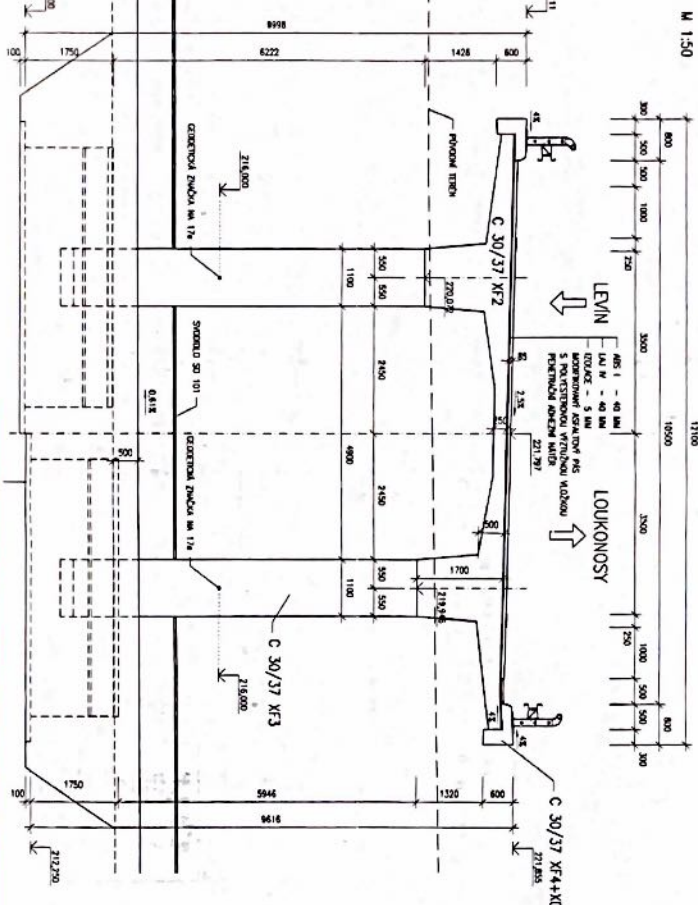
Bpv

PROJEKTOVÁ, INŽENÝRSKÁ A KONSULTAČNÍ ORGANIZACE CERTIFIKÁT ISO 9001 JČO 60183280				 VPO DECO PRAHA a.s. PODOBÁSKÁ 1014/20, 160 00 PRAHA 6 PROJEKTOVÝ ATELIER	
PROJEKTANT	VYPRACOVAL	KONTROLA	HIP	ČÍSLO ZAKÁZKY	0764/02-500
ING. L. ZEMEK 	ING. V. HOZNOUR 	ING. V. MAZH 	ING. J. KOČI 	DOKUMENTACE	RDS
OBJEKT				MĚŘITKO	1:50
SO C 239				DATUM	05.2004
NADJEZD PŘELOŽKY SILNICE II/327 V KM 61,600				POČET FORMÁTŮ	5 A4
OBSAH PŘÍLOHY				ČÍSLO KOPIE	ČÁST
PŘÍČNÉ ŘEZY – P3, 04				5	100
					106

DOKUMENTACE LZE UŽÍVAT POUZE VE SMYSLU PŘÍSLUŠNÉ SMLOUVY O DÍLO. VÝKRES, ČI JEHO ČÁST, MŮŽE BÝT KOPÍROVÁN NEBO JINÝM ZPŮSOBEM ROZŠŘOVÁN POUZE PO PŘEDCHOZÍM SOUHLASU VPO DECO PRAHA a.s.

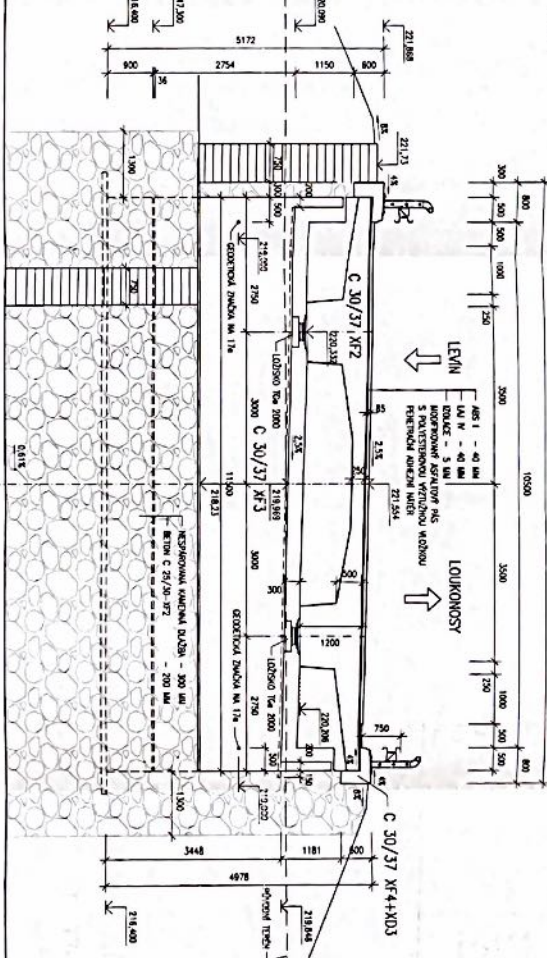
ŘEZ VZPĚROU P3 KM 1,179 670

M 1:50



POHLED NA OPĚRU 04 KM 1,195 670

M 1:50



C	D	Č.	TEXT ZMĚNY - ODŮVODNĚNÍ	DATA	PODPIS

DOPLŇKOVÉ SKUTČENHO
PROVEDENÍ STAVBY
2.5. 2014

STRABAG

Stavba 1104 - II Dobšice - Chýst
Část C - Hlavní trasa km 51,700 - 62,100


c			
b			
a			
Č.	TEXT ZMĚNY – ODŮVODNĚNÍ	DATUM	PODPIS

**DOKUMENTACE SKUTEČNÉHO
PROVEDENÍ STAVBY**

DATUM: 25-10-2006 PODPIS:

STRABAG
STRABAG a.s.
SDRUŽENÍ 1104/IIC
LIDICKÁ 802
266 01 BEROUN / ČR

Stavba 1104 - II Dobšice - Chýšť Část C - Hlavní trasa km 51,700 - 62,100

OBJEDNATEL STAVBY:



ŘEDITELSTVÍ SILNIC A DÁLNIC ČR

Razítko:

Ověřil:

DATUM: PODPIS:

ZHOTOVITEL:

Sdružení 1104/IIC

se sídlem

STRABAG a.s., Lidická 802, 266 01 Beroun

STRABAG



STT
SNP CONSTRUCTION

Razítko:

STRABAG
STRABAG a.s.
ODŠTĚPNÝ ZÁVOD PRAHA
LIDICKÁ 802
266 01 BEROUN / ČR
(112)

Kontroloval:

DATUM: PODPIS:

02-11-2004

JTSK

Bpv

PROJEKTOVÁ, INŽENÝRSKÁ A KONSULTAČNÍ ORGANIZACE
CERTIFIKÁT ISO 9001 IČO 60193280

PROJEKTANT	VYPRACOVAL	KONTROLA	HIP
ING. L. ZEMEK	ING. V. HOZNOUR	ING. V. MAJCH	ING. J. KOČI

OBJEKT
SO C 239
NADJEZD PŘELOŽKY SILNICE II/327 V KM 61,600

Obsah přílohy

PŘÍČNÉ ŘEZY – 01, P2



VPO DECO PRAHA a.s.
PODOBÁSKÁ 1014/20, 180 00 PRAHA 8
PROJEKTOVÝ ATELIER

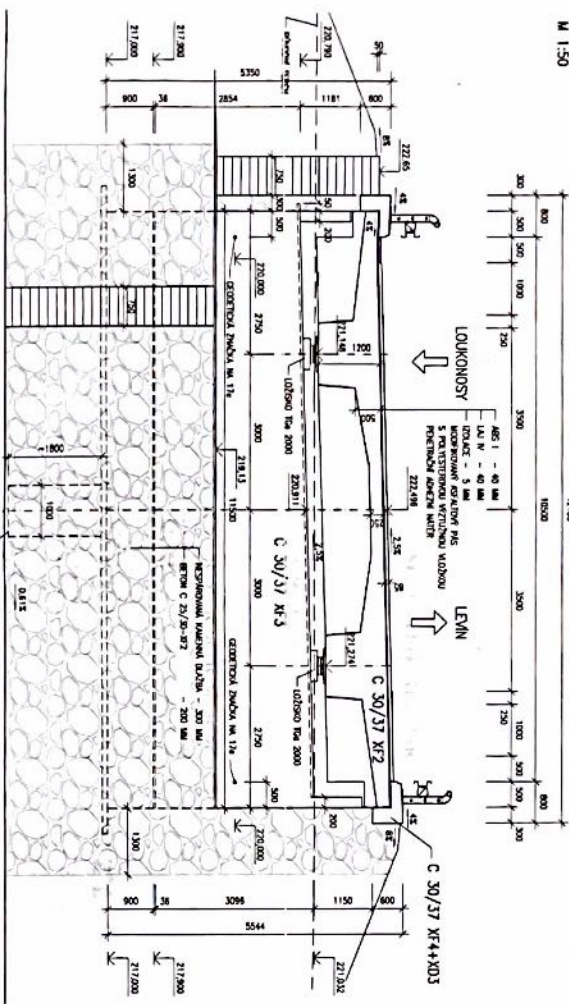
ČÍSLO ZAKÁZKY	0764/02-500
DOKUMENTACE	RDS
MĚŘÍTKO	1:50
DATUM	05.2004
POČET FORMÁTŮ	5 A4

ČÍSLO KOPIE	ČÁST	ČÍSLO PŘÍLOHY
5	100	105

DOKUMENTACI LZE UŽÍVAT POUZE VE SMYSLU PŘÍSLUŠNÉ SMLOUVY O DÍLO. VÝKRES, ČI JEHO ČÁST, NEMŮŽE BÝT KOPÍROVÁN NEBO JINÝM ZPŮSOBEM ROZŠŘOVÁN POUZE PO PŘEDCHOZÍM SOUHLASU VPO DECO PRAHA a.s.

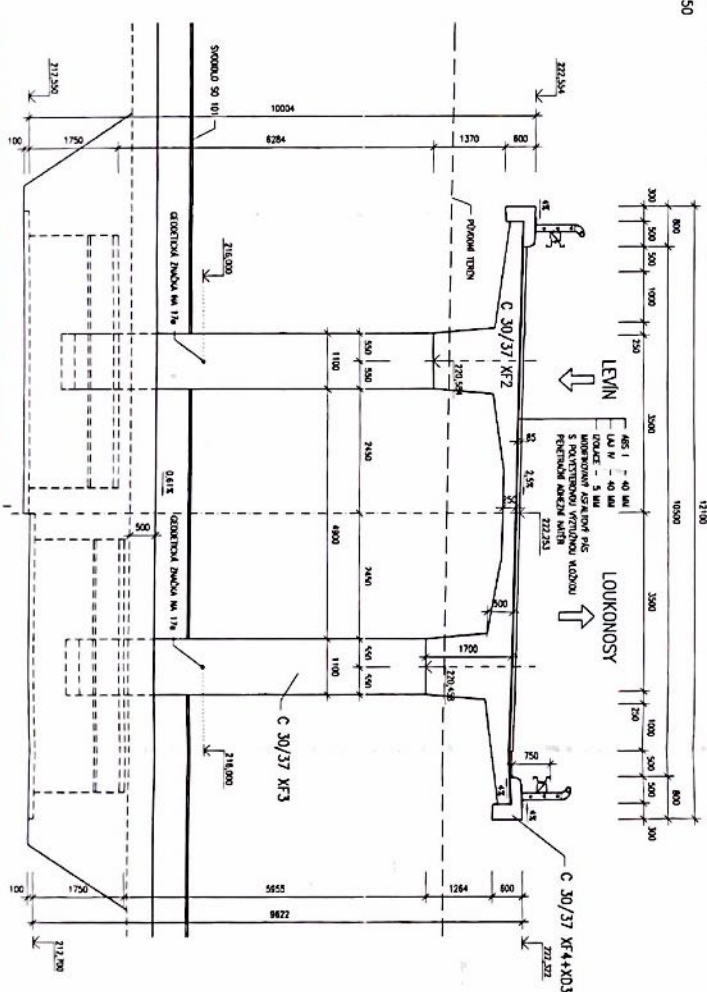
POHLED NA OPĚRU 01 KM 1,133 670

M 1:50



ŘEZ VZPĚROU P2 KM 1,149 670

M 1:50



c	b	a	d
TEXT ZMĚNY - ODVOVOZENÍ	DATUM	POPSIS	

DOKUMENTACE SKUTEČNÉHO PROVEDENÍ STAVBY

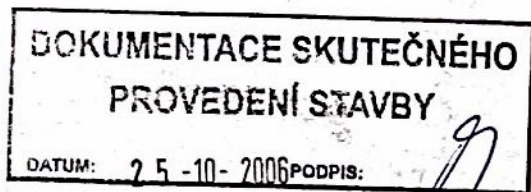
Stavba 1104 - II Dobšice - Chýšť
Část C - Hlavní trasa km 51,700 - 62,100


PROJEKTOVÁ, INŽENÝRSKÁ A KONZULTAČNÍ ORGANIZACE
PROJEKTOVÝ ATLEK
SO C 239
NADJEZD PŘELOŽKY SILNICE II/327 V KM 61,600
PŘÍČNÉ ŘEZY - 01, P2

c			
b			
a			
Č.	TEXT ZMĚNY – ODŮVODNĚNÍ	DATUM	PODPIS



STRABAG
STRABAG a.s.
SDRUŽENÍ 1104/IIC
LIDICKÁ 802
266 01 BEROUN / ČR



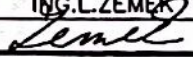
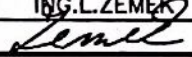
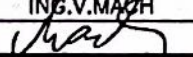
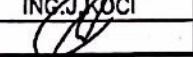
Stavba 1104 - II Dobšice - Chýst' Část C - Hlavní trasa km 51,700 - 62,100

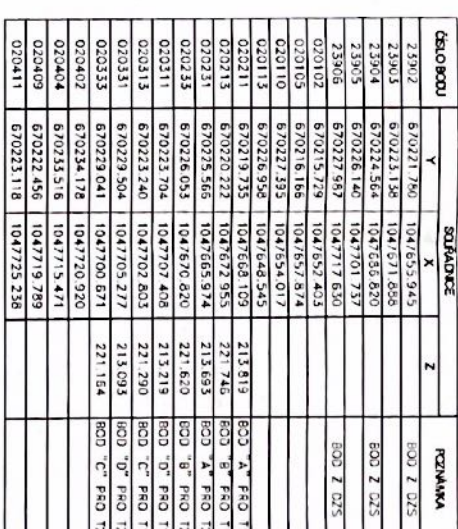
OBJEDNATEL STAVBY:	Razítko:
 ŘEDITELSTVÍ SILNIC A DÁLNIC ČR	Ředitelství silnic a dálnic ČR 21031 - oddělení supervize - 9 -11- 2004 Ověřil: [signature] DATUM: [signature] PODPIS: [signature]

ZHOTOVITEL:	Razítko:
Sdružení 1104/IIC se sídlem STRABAG a.s., Lidická 802, 266 01 Beroun	STRABAG STRABAG a.s. OOSTĚPNÝ ZÁVOD PRAHA LIDICKÁ 802 266 01 BEROUN / ČR Kontrola: [signature] DATUM: 02-11-2004 PODPIS: [signature]
  	

JTSK

Bpv

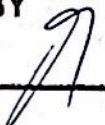
PROJEKTOVÁ, INŽENÝRSKÁ A KONZULTAČNÍ ORGANIZACE CERTIFIKÁT ISO 9001 IČO 60193280				 VPO DECO PRAHA a.s. PODBABSKÁ 1014/20, 160 00 PRAHA 6 PROJEKTOVÝ ATELIER	
PROJEKTANT	VYPRACOVAL	KONTROLA	HIP	ČÍSLO ZAKÁZKY	0764/02-500
ING. L. ZEMEK	ING. L. ZEMEK	ING. V. MAJTH	ING. J. KOČÍ	DOKUMENTACE	RDS
				MĚŘÍTKO	1:100
OBJEKT SO C 239 NADJEZD PŘELOŽKY SILNICE II/327 V KM 61,600				DATUM	05.2004
OBSAH PŘÍLOHY VÝKRES VYTÝČENÍ				POČET FORMÁTŮ	6 A4
				ČÍSLO KOPIE	ČÁST
				5	100
					107




[illegible]

c			
b			
a			
Č.	TEXT ZMĚNY – ODŮVODNĚNÍ	DATUM	PODPIS

**DOKUMENTACE SKUTEČNÉHO
PROVEDENÍ STAVBY**
 DATUM: 25-10-2006 PODPIS: 

STRABAG
 STRABAG a.s.
 SDRUŽENÍ 1104/IIC
 LIDICKÁ 802
 266 01 BEROUN / ČR

Stavba 1104 - II Dobšice - Chýšť Část C - Hlavní trasa km 51,700 - 62,100

OBJEDNATEL STAVBY:



ŘEDITELSTVÍ SILNIC A DÁLNIC ČR

Razítko:

Ředitelství silnic a dálnic ČR
 21031 - oddělení supervize
 - Ověřil: 2006
 DATUM: PODPIS: 
 Ověřil: 

ZHOTOVITEL:

**Sdružení 1104/IIC
se sídlem
STRABAG a.s., Lidická 802, 266 01 Beroun**

STRABAG



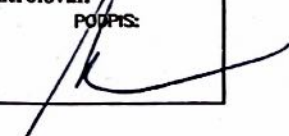
STT
 SMP CONSTRUCTION

Razítko:

STRABAG

STRABAG a.s.
 ODSTĚPNÝ ZÁVOD PRAHA
 LIDICKÁ 802
 266 01 BEROUN / ČR
 (112)

Kontroloval:

DATUM: PODPIS: 

02-11-2004

JTSK

Bpv

PROJEKTOVÁ, INŽENÝRSKÁ A KONZULTAČNÍ ORGANIZACE CERTIFIKÁT ISO 9001 IČO 60193280				 VPO DECO PRAHA a.s. POODBAŠSKÁ 1014/20, 180 00 PRAHA 6 PROJEKTOVÝ ATELIER	
PROJEKTANT	VYPRACOVAL	KONTROLA	HIP		
ING. L. ZEMEK	ING. L. ZEMEK	ING. V. MAŽH	ING. J. KOČI		
OBJEKT SO C 239 NADJEZD PŘELOŽKY SILNICE II/327 V KM 61,600				ČÍSLO ZAKÁZKY 0764/02-500	
				DOKUMENTACE RDS	
				MĚŘITKO 1:25	
				DATUM 05.2004	
				POČET FORMÁTŮ 4 A4	
OBSAH PŘÍLOHY VZOROVÝ PŘÍČNÝ ŘEZ				ČÍSLO KOPIE 5	ČÁST 100
				ČÍSLO PŘÍLOHY 104	

[illegible]

12100



25-10-2008

100

Slavba 1104 - II Dobšice - Chýst'
Část C - Hlavní trasa km 51,700 - 62,100

1



1

