
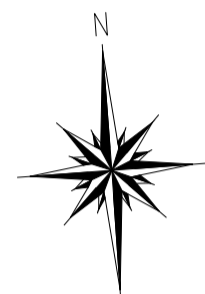


ozn.	název	plocha (m ²)
0.01	SCHODIŠTĚ DO 1.NP	3,76
0.02	CHODBA	9,20
0.03	SKLAD ČISTĚHO PRADLA	18,82
0.04	SKLAD SPINÁVACÍHO PRADLA	19,82
0.05	KOMUNIKAČNÍ PROSTOR	18,82
0.06	SKLAD POTRAVIN	17,20
0.07	SKLAD DKP	5,15
0.08	PŘÍJEM SUROVIN	4,97
0.09	UKLÍDOVÁ KOMORA	3,30
0.10	HRUBÁ PŘIPRAVA MASA	14,92
0.11	TECHNICKÁ MÍSTNOST	7,80
0.12	HRUBÁ PŘIPRAVA ZELENINY	11,55
0.13	TECHNICKÁ MÍSTNOST	7,80
0.14	SKLAD MLÉČNÝCH VÝROBKŮ	21,45
0.15	ŠATNA PERSONÁLU-MUŽI	15,52
0.16	UKLID	10,04
0.17	VÝMÝVÁRNA-ŽENY	5,42
0.18	PŘEDŠÍŇ WC-MUŽI	1,90
0.19	WC-PISOAR-MUŽI	1,44
0.20	WC-MUŽI	1,50
0.21	ZADVĚŘÍ-PERSONÁL	2,72
0.22	VSTUP-PERSONÁL	2,98
0.23	ŠATNA PERSONÁLU-ŽENY	28,78
0.24	PŘEDŠÍŇ WC-ŽENY	2,98
0.25	WC-ŽENY	1,60
0.26	WC-ŽENY	1,60
0.27	UMÝVÁRNA-ŽENY	4,80
0.28	TECHNICKÁ MÍSTNOST	8,15
0.29	DÍLNA ÚDRŽBY	42,00
0.30	ELEKTRO ROZVODNA	11,58
0.31	VÝMĚNOVÁ STANICE	38,14
0.32	VÝMĚNOVÁ STANICE	15,52
0.33	ZALOŽNÍ ZDROJ TEPLA	34,29
0.34	SKLAD NĚTO	9,31
0.35	SCHODIŠTĚ	6,41
0.36	UKLÍDOVÁ KOMORA	1,44
	CELKEM	363,45

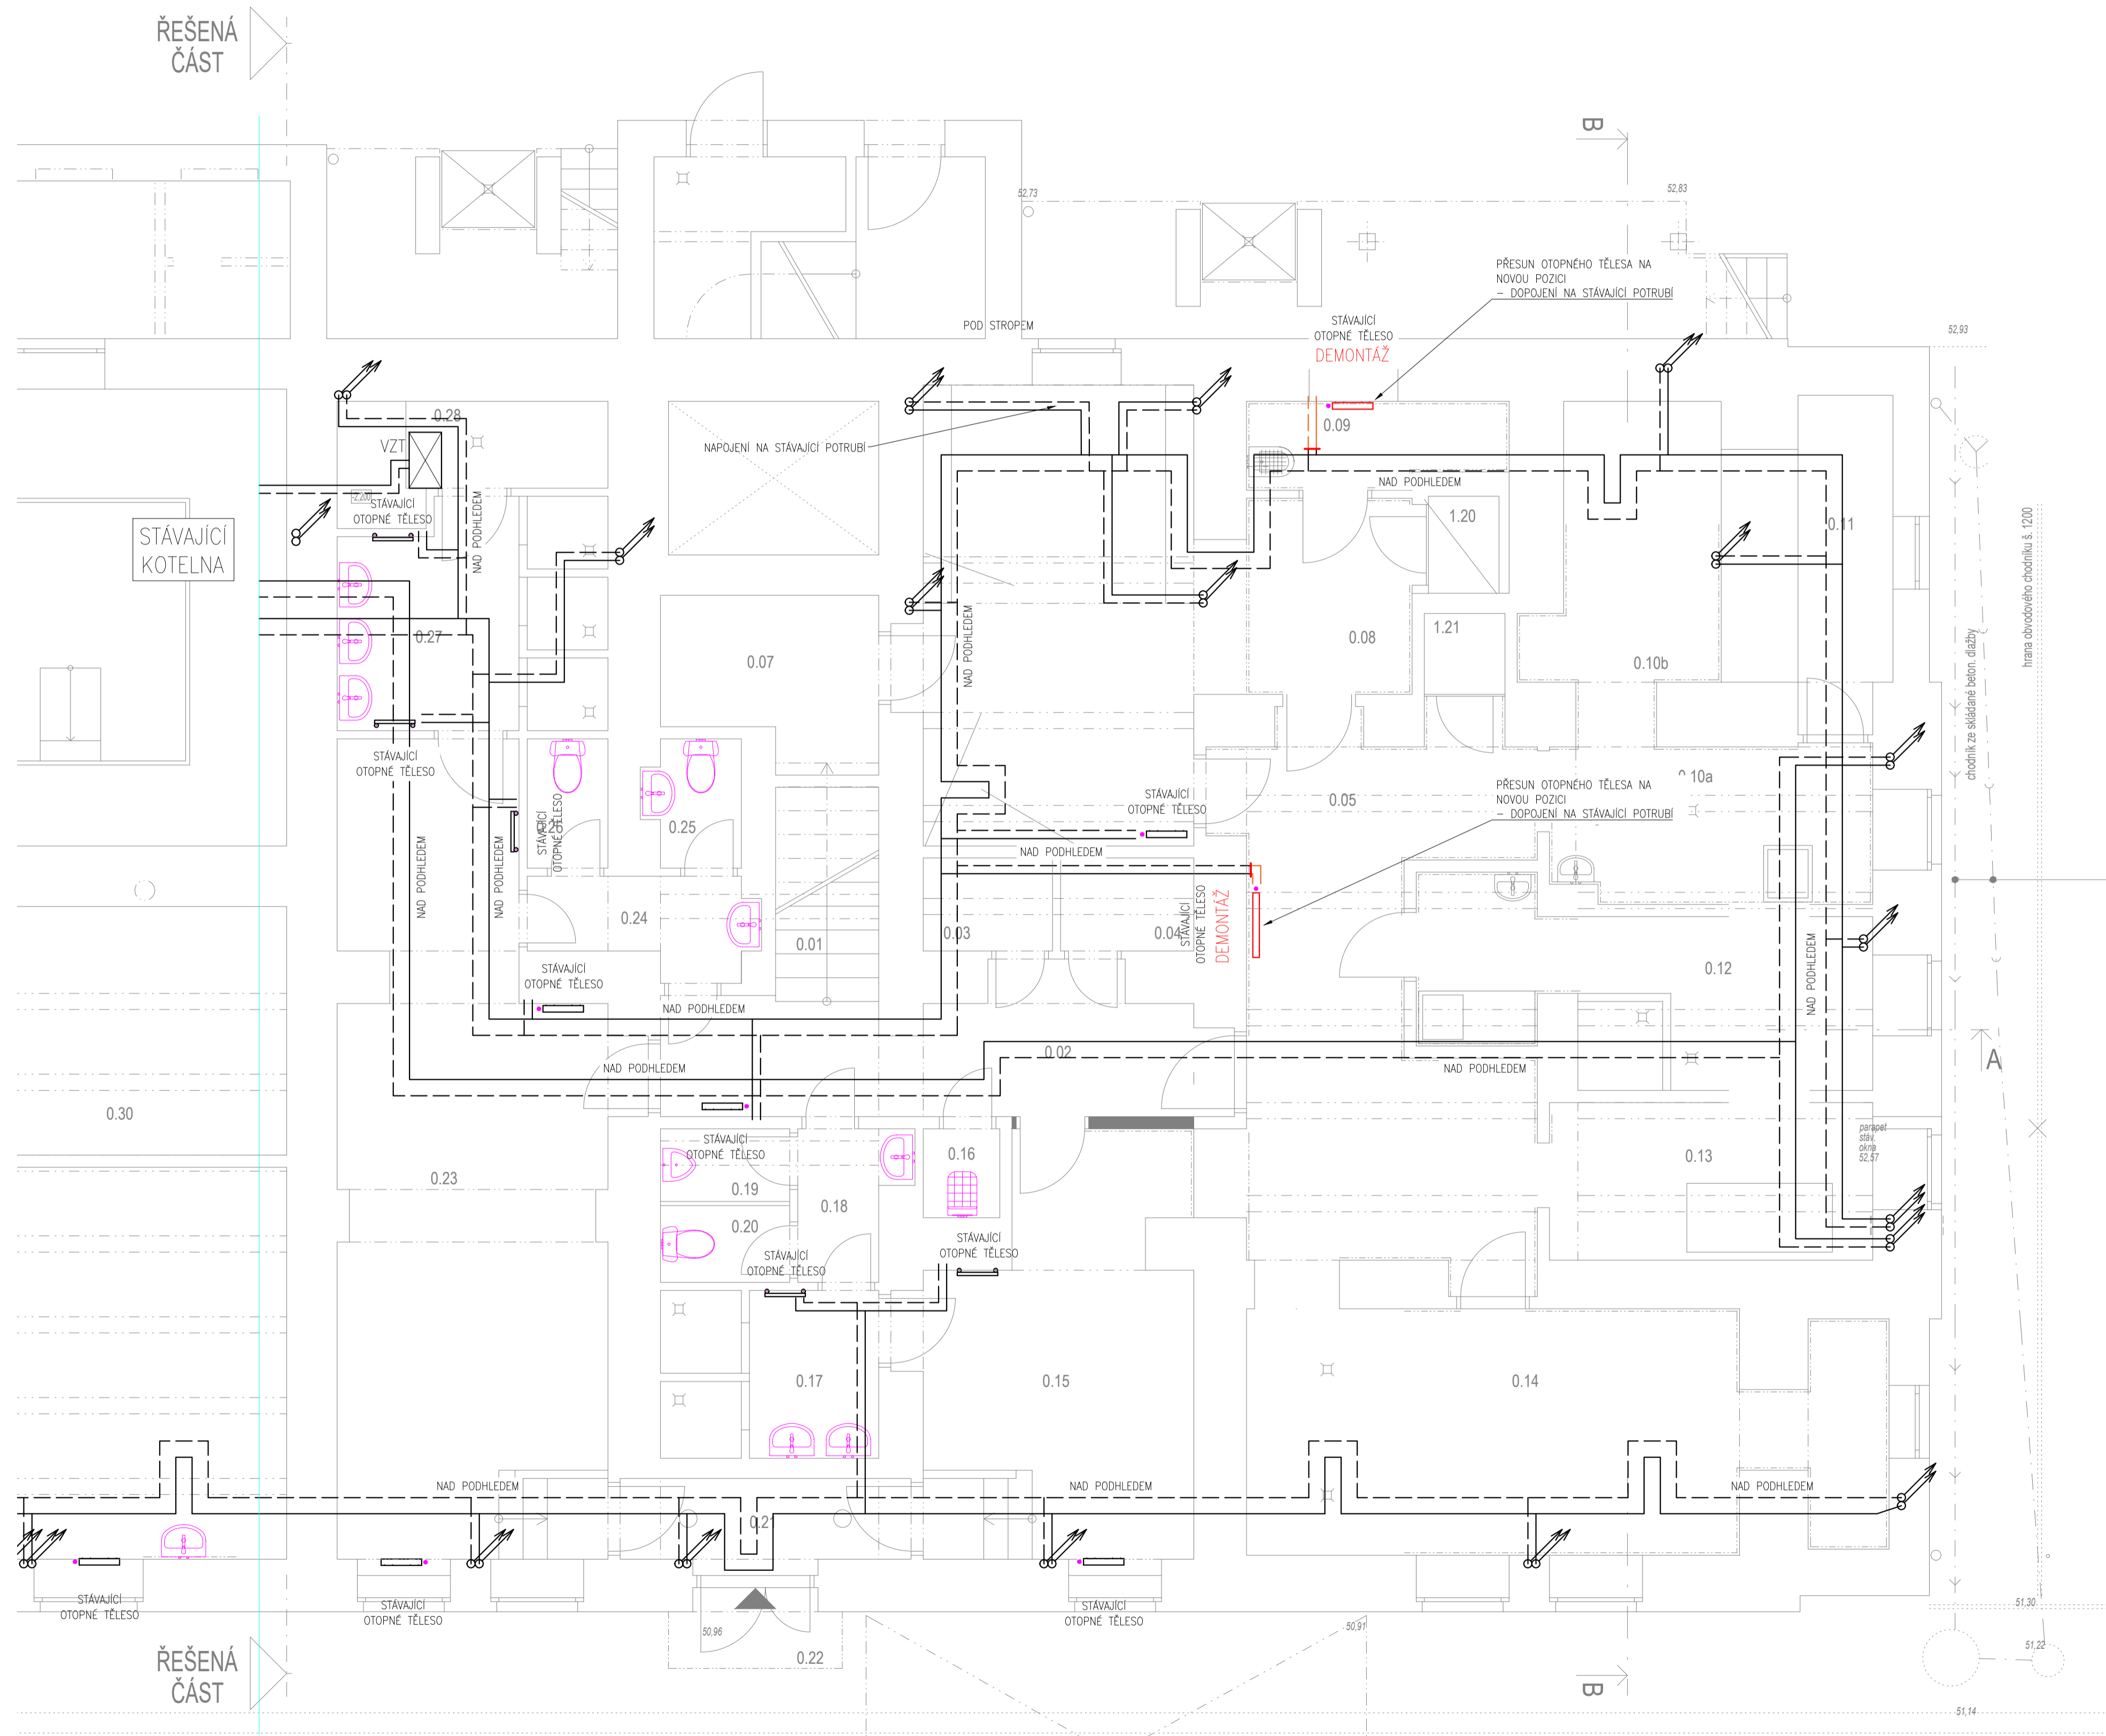

TEPLOTNÍ SPÁD STÁVAJÍCÍ 80/60 °C
VENKOVNÍ NÁVRHOVÁ TEPLOTA -18 °C

LEGENDA POTRUBÍ/OTOP. TĚLES:

-

POZNÁMKY:

- PODKLADOM ZOBRAZENÝ STÁVAJÍCÍHO STAVU BYLA DOKUMENTACE SKUTEČNÉHO PROVEDENÍ Z ROKU 2007
- AŽ NA PŘESUN DVOU OTOPNÝCH TĚLES SE DO OTOPNÉ SOUSTAVY NEZASAHUJE.
- PROSTUPY ROZVODŮ A INSTALACE POŽÁRNÍ OBLIKOVÍ KONSTRUKCEMI MUSÍ BYT UŠETŘENÝ POMOCÍ MANŽET, TĚLŮ A JINÝCH VÝLOMŮ, JEJICHŽ POŽÁRNÍ ODOLNOST JE URČENA POŽÁRNÍ ODOLNOSTÍ PROSTUPUJÍCÍ KONSTRUKCE – DLE PBR
- VŠECHNY ROZVODY BUDOU IZOLOVANE A MUSÍ UPOUŽÍVAT DILATAČI.
- ROZVODY MUSÍ BYT VYPUSITĚLE A ODVZDUŠŇOVATELE.
- NA STAVBĚ JE NUTNÁ KORDINACE S VŠEMI PROFESEMI !!

RÁZČKOV: ZÓP. PROJEKTANT: KONTROLOVAL: VYPRACOVÁV: KATASTRÁLNI ÚZEMÍ: POZEMEK PARC. Č.: INVESTOR:	ZPRACOVATEĽ DOKUMENTACE:  Vojtekovič 1295-630 01 Litvňov IČ 27286112, joef.h@hprojekt.cz Ing. Josef Holub, IČAKT 0013883 joef.h@hprojekt.cz Ing. Josef Holub, IČAKT 0013883 joef.h@hprojekt.cz Ing. Jakub Dvořák jakub.dvorak@hprojekt.cz Dvůr Králové nad Labem [633986] st. 1641, 3519/8 Královobrodský kraj Pivarské náměstí 1245/2, 500 03 Hradec Králové
NÁZEV DOKUMENTU:	
Modernizace stravovacího provozu,	
MN Dvůr Králové nad Labem - PD	
FORMÁT: 59x840	DÁTUM: 02. 02. 2024
MĚŘÍTKO: 1:50	Č. VÝKRESU: #VYT-CHL100
STUPEŇ: 1. PROV. STAVBY	
Č. PARE:	