

HORKOVODNÍ POTRUBÍ
(PŘEDIZOLOVANÝ SYSTÉM)


Ve Vašem zájmovém prostoru
se nacházejí - ~~WARMWATER~~
tepelná síť

14.8.2018



GEZ Tepelárenská s.r.o.
Bezručova 2212/38
251 01 Říčany
IČ: 273 09 041
(12)

63500
+ OSIE001

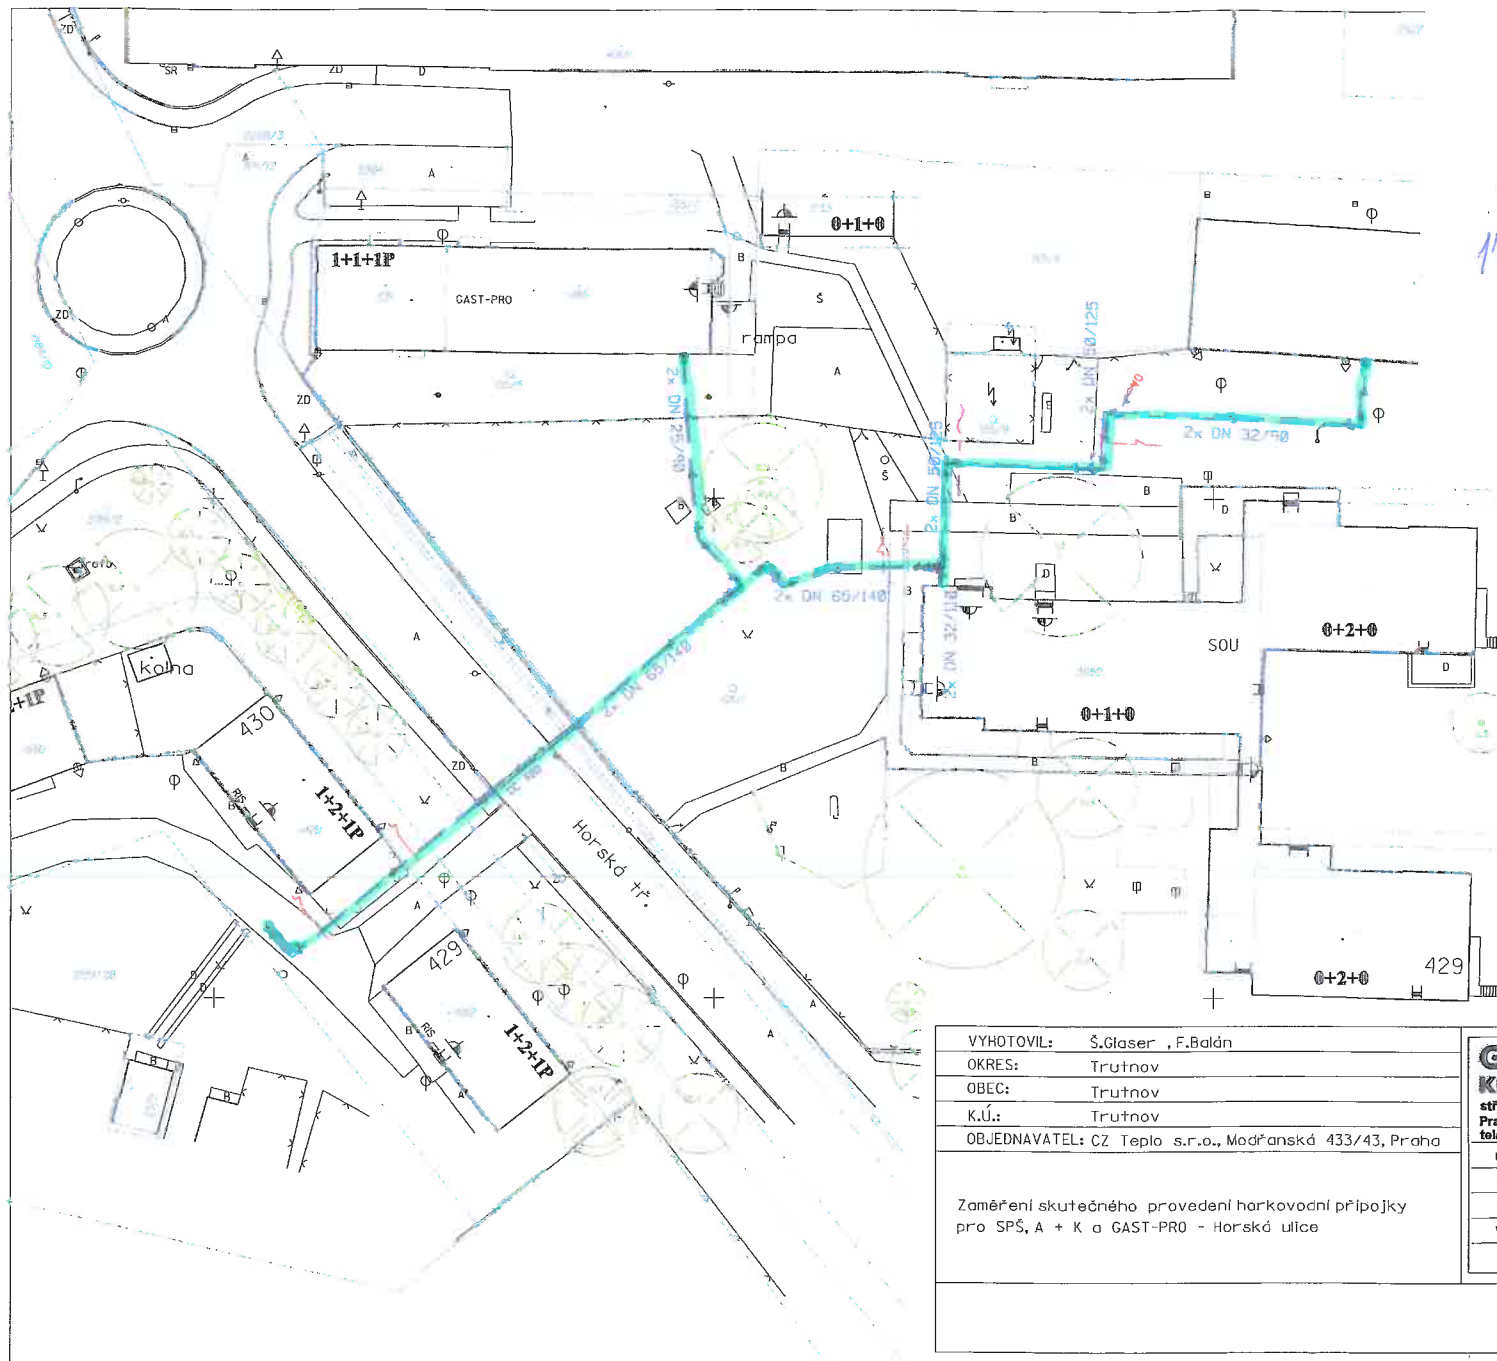

VYHOTOVIL: Š.Glaser, F.Baldn
OKRES: Trutnov
OBEC: Trutnov
K.Ú.: Trutnov
OBJEDNAVATEL: CZ Teplo s.r.o., Modřanská 433/43, Praha

Zaměření skutečného provedení horkovodní přípojky
pro SPŠ, A + K a GAST-PRO - Horská ulice

**GEODÉZIE
KRKONOŠE s.r.o.**

středisko 03, TRUTNOV
Pražská 135, 541 01 TRUTNOV
telefon: 499 817 596 e-mail: trutnov@gkaro.cz

Č.ZAKÁZKY:	1031-096
DATUM:	ČERVEN 2010
SOUŘ.SYSTÉM:	JTSK
VÝŠK. SYSTÉM:	Bpv
MĚŘÍTKO:	1:500

MICROSTATION 5.0.0