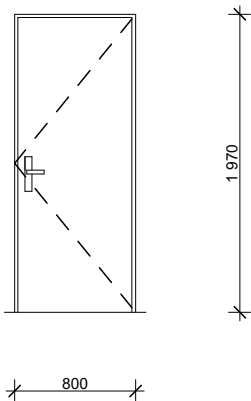
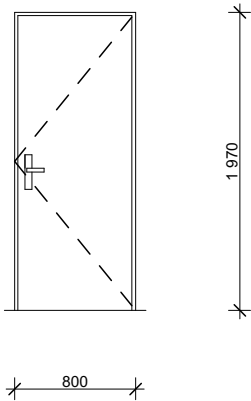
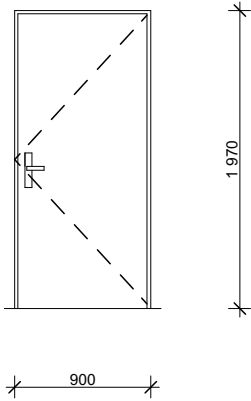


OZN.	SCHÉMA	ROZMĚRY [mm]	POPIS VÝROBKU	POČET KUSŮ		CELKEM
				1.np	2.np	
1/P  1/L		800/1970	<b>Dveře protipožární vnitřní + ocelová protipožární zárubeň</b> dřevěné hladké, plné otočné, jednokřídlé povrch. úprava - dýha - dub zámek vložkový dveře bez prahu přechodová hliníková lišta utěsnění u prahu na křídle dveří  dveře s požární odolností EI 30 DP3 C2 samozavírač	PRAVÉ 2	PRAVÉ 2  LEVÉ 1	PRAVÉ 4  LEVÉ 1
2/P		800/1970	<b>Dveře protipožární vnitřní + ocelová protipožární zárubeň</b> dřevěné hladké, plné otočné, jednokřídlé povrch. úprava - dýha - dub zámek vložkový dveře bez prahu přechodová hliníková lišta utěsnění u prahu na křídle dveří  dveře s požární odolností EW 30 DP3 C2 samozavírač	PRAVÉ 1		PRAVÉ 1
3/P		900/1970	<b>Dveře protipožární vnitřní + ocelová protipožární zárubeň</b> dřevěné hladké, plné otočné, jednokřídlé povrch. úprava - dýha - dub zámek vložkový dveře bez prahu přechodová hliníková lišta utěsnění u prahu na křídle dveří  dveře s požární odolností EW 30 DP3 C2 samozavírač	PRAVÉ 2		PRAVÉ 2

POZNÁMKA: JEDNOTLIVÝ POČET VÝROBKŮ A JEJICH ROZMĚRY JE TŘEBA OVĚŘIT PŘÍMO NA STAVBĚ