

Váš dopis zn.

Naše značka 18-02307

Vyřizuje Korda Pavel

Telefon +420 775 857 031

GSM brána +420 606 736 008

E-mail korda@vakna.cz

Datum 25.04.2018

Kalužná Marcela
Českoskalická 1351
54701 Náchod

"Výdejna stravy - Kralíček" stavební úpravy objektu čp. 1035, na pozemku č.st. 77 v kú. Nové Město n M.

p.p.č. 2150 Nové Město nad Metují, p.p.č. 2022 Nové Město nad Metují, p.p.č. 2024 Nové Město nad Metují, p.p.č. 2069/6 Nové Město nad Metují, s.p.č. 77 Nové Město nad Metují

K uvedené stavbě jsme se vyjádřili dne 8.3.2017 pod č.j. 17-01344, toto vyjádření tímto rušíme.

V předložené situaci je informativně zakresleno umístění zařízení ve správě VaK Náchod a.s. – vodovod, kanalizace.

Dle předložené projektové dokumentace se jedná o stavební úpravy objektu čp. 1035 v Novém Městě nad Metují - výdejna stravy - Kralíček a novou tlakovou kanalizační přípojkou.

Objekt je napojen stávající vodovodní přípojkou na vodovodní řad, zůstává bezezměn. Nové vnitřní rozvody budou napojeny za vodoměrem.

Objekt je napojen kanalizační přípojkou na stávající, který bude přestavěn na čerpací stanici, výtlačný řad z čerpací stanice bude napojen na veřejnou kanalizaci zakončenou ČOV Českých bratří. Nově se osadí uvnitř objektu lapač tuků a olejů.

S vydáním společného územního rozhodnutí a stavebního povolení souhlasíme při splnění následujících podmínek:

- 1) Před zahájením zemních prací je nutné provést vytyčení zařízení ve správě VaK Náchod, a.s. Vytyčení vodovodu zajistí p. P.Hejzlar, tel.: 606 754 303, vytyčení kanalizace zajistí p. Petr 602 105 898.
- 2) V celé délce úpravy terénu v ochranném pásmu podzemních zařízení ve správě VaK Náchod a.s. musí být zachována stávající niveleta povrchu.
- 3) Při křížení a ukládání dalšího zařízení respektujte příslušná ustanovení prostorové normy ČSN 73 6005. Zejména upozorňujeme na křížení vodovodu a kanalizace, kde kanalizace musí být umístěna pod vodovodem.
- 4) Při souběhu inženýrských sítí s podzemním vedením VaK Náchod, a.s. dodržte vodorovný odstup podle ověřené PD.
- 5) Vlastní připojení kanalizační přípojky na veřejnou kanalizaci provede VaK Náchod a.s. - provoz kanalizace Bražec, tel.: 491 419 335 na základě předložené projektové dokumentace a objednávky investora stavby.
- 6) Vypouštěné odpadní vody musí vyhovovat Kanalizačnímu řádu pro město Nové Město nad Metují.
- 7) Odpadní vody z kuchyňských zařízení budou do kanalizace svedeny přes lapač tuků.
- 8) Používat drtiče kuchyňských odpadů je dle kanalizačního řádu zakázáno.

- 9) Při opravě a úpravách kanalizační přípojky provede stavebník taková opatření, aby nemohlo dojít ke vniknutí nežádoucích látek do kanalizace (písek, cihly, vody neodpovídající kanál. řádu apod.).
- 10) Zemní práce v ochranném pásmu našich sítí musí být prováděny ručně. Ochranné pásmo vodovodu a kanalizace od vnějšího líce stěny potrubí je vymezeno vodorovnou vzdáleností a to: do průměru 500 mm včetně – 1,5 m; nad průměr 500 mm 2,5 m. Pokud je potrubí uloženo v hloubce větší než 2,5 m pod upraveným povrchem, vzdálenosti se zvyšují o 1,0 m.
- 11) Pokud při realizaci jakékoliv stavby dojde ve vzdálenosti menší než 1 metr od vodovodního nebo kanalizačního potrubí k odtěžení zeminy pod úroveň dna potrubí, bude daný úsek potrubí na náklady investora stavby vyměněn.
- 12) Požadujeme provedení kontroly uložení nově budované kanalizační přípojky před zásypem vedoucím provozu kanalizace VaK Náchod a.s. (Ing.Srubjan tel.: 491 419 335). O provedené kontrole musí být proveden samostatný písemný záznam nebo zápis do stavebního deníku.
- 13) Požadujeme provedení kontroly souběhu a křížení před zásypem, u vodovodu s vedoucím provozního střediska vodovodů (J. Bek, tel.: 491 474 181). O provedené kontrole musí být proveden samostatný písemný záznam nebo zápis do stavebního deníku.
- 14) Nejpozději před uvedením stavby do trvalého užívání bude VaK Náchod, a.s. předána dokumentace kanalizační přípojky dle skutečného provedení.
- 15) Jsou - li nové inženýrské sítě ukládány do protlaku a kříží kanalizační zařízení, bude nejpozději k jejich kolaudaci provedena kontrola kanalizace kamerou a předložen VaK Náchod, a.s. video záznam z uvedené kontroly.
- 16) Kanalizační šachty budou osazeny do nivelety terénu.
- 17) Před zahájením bouracích – demoličních prací je nutné učinit taková opatření, aby nedošlo při demoličních pracích k vniknutí nežádoucích částí (např. sutě, úlomků dřeva apod.) do veřejné kanalizace správě VaK Náchod a.s.
- 18) Požární hydrant u č.p. 1145 v Novém Městě nad Metují má vydatnost na dodávku požární vody v množství 10 l/s při přetlaku 0,2 MPa.

Upozorňujeme majitele nemovitosti, že před zahájením odvádění odpadních vod musí mít změněnu smlouvu o dodávce vody z veřejného vodovodu a odvádění odpadních vod veřejnou kanalizací s VaK Náchod a.s. - oddělení ZIC tel.: 491 419 240 nebo 491 419 230.




Ing. Pavel Korda
vedoucí oddělení TPC

Vodovody a kanalizace Náchod a.s.
Kladská 1521
547 01 NÁCHOD

Počet příloh: 1 x ověřená situace z PD

Legenda:

- Nově navržený spáskový výtlačný řad
- Nově navržená přípojka NN
- Vlastníci - vodovodní přípojky
- VaK - vodovod
- VaK - kanalizace
- VaK - odlehčovací stoka
- Cetin - nezaměřená poloha metalického kabelu
- Cetin - neprovozované sítě
- Cetin - zaměřený optický a metalický kabel v souběhu
- Cetin - zaměřený průběh metalického kabelu
- GasNet - středotlaký plynovod
- GasNet - plynovodní přípojky
- Technické služby - veřejné osvětlení
- ČEZ - Podzemní vedení VN 35kV
- ČEZ - Nadzemní vedení VN 35kV
- ČEZ - Podzemní vedení NN 1kV
- ČEZ - Nadzemní vedení NN 1kV
- Stávající dešťová kanalizace z čp.1035 (Ø200)
- Stávající spásková kanalizace z čp 1035 (Ø200)

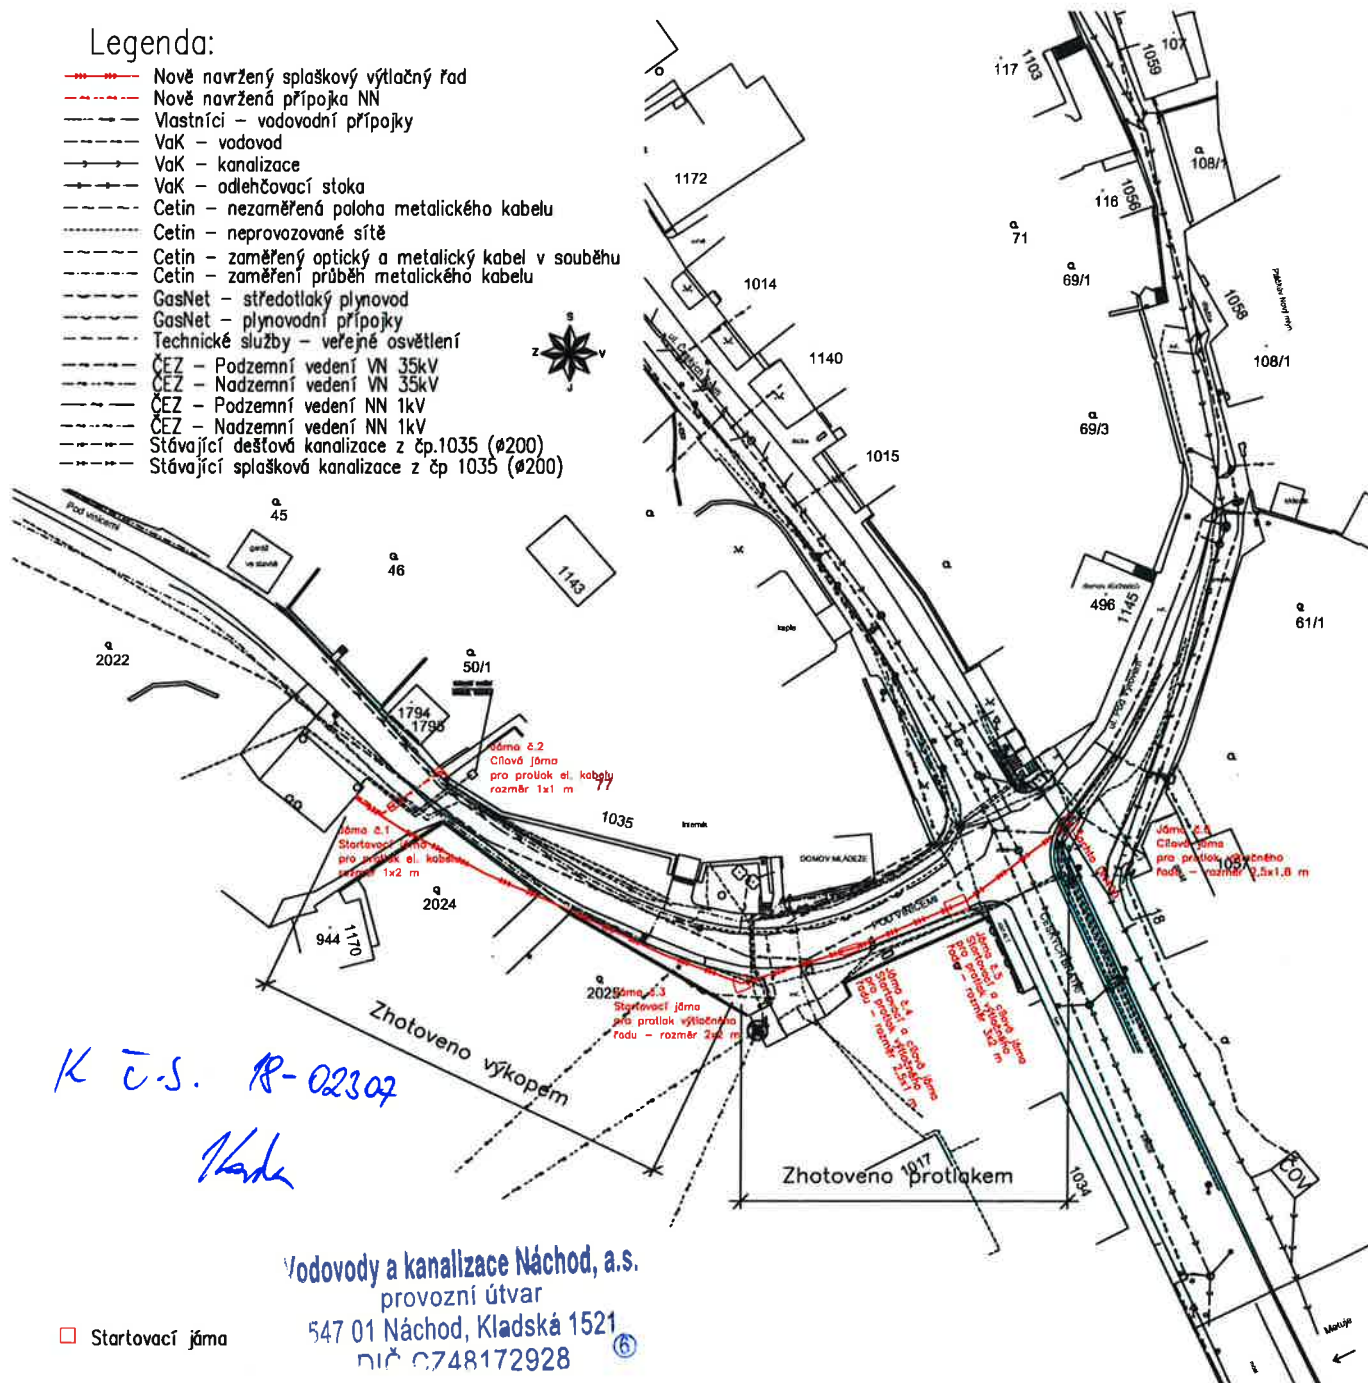

K Č.S. R-02302

Kada

Vodovody a kanalizace Náchod, a.s.
provozní útvar
547 01 Náchod, Kladská 1521
DIČ C748172928

□ Startovací jáma

Inženýrské sítě jsou zakresleny informativně, před zahájením zemních prací musí být provedeno jejich vytyčení.

Výškový systém Balt p.v.
Souřadný systém S-JTSK

ZODPOV. PROJEKTANT	VYPRACOVAL	VEDOUCÍ PROJEKTANT	ING. PAVEL KORDA BROUMOVSKÁ 101 547 01 NÁCHOD ČKAIT 0601497 tel: 737 157 103	
ING. PAVEL KORDA	ING. PAVEL KORDA	ING. PAVEL KORDA		
Korda	Korda	Korda		
INVESTOR : Střední škola a Základní škola, Nové Město nad Metují, IČO: 48623725			FORMÁT:	1 x A4
AKCE :			DATUM:	Únor 2018
"Výdejna stravy - Kralíček" stavební úpravy objektu čp. 1035, na pozemku č.st. 77 v kú. Nové Město n M. - Etapa 1			STUPEŇ	Dok. pro spol. povolení
SO 02 ČERPACÍ STANICE ODPADNÍCH VOD A KANALIZAČNÍ PŘÍPOJKA			ČÍSLO ZAKÁZKY:	90 / 2017
OBSAH:			MĚŘITKO:	ČÍSLO PŘÍLOHY:
KOORDINAČNÍ SITUACE			1 : 1 000	D.2.2.

Tento výkres a jeho přílohy jsou duševním vlastnictvím právnické osoby Ing. Pavel Korda. Nesmí být bez předchozího písemného souhlasu kopírovány, rozmnožovány a zpřístupněny jiným fyzickým nebo právnickým subjektům.