



ŘEZ I - I

SKLADBA STŘECHY JE PROVEDENA V CERTIFIKOVANÉM SOUVRSTVÍ S KLASIFIKACÍ Broof(t3)

- POVLAKOVÁ KRYTINA - PLASTOVÁ STŘEŠNÍ FÓLIE NA BÁZI PVC-P tl. 1,5 mm
- SEPARAČNÍ VRSTVA Z GEOTEXTILIE
- SPÁDOVÁ VRSTVA Z DESEK EPS tl. 100 - 170 mm
- PAROTĚSNÁ ZÁBRANA
- NOSNÁ ŽB KONSTRUKCE STŘECHY - VIZ D.1.2.
- STĚRKOVÁ OMÍTKA

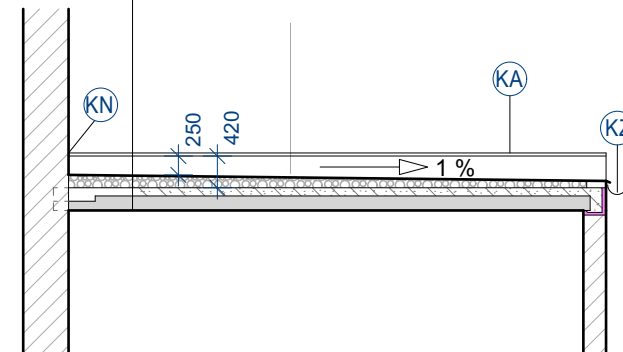

Autor návrhu	Ing. Zdeněk Balcar		 OBCHODNÍ PROJEKT HRADEC KRÁLOVÉ v.o.s. Zemědělská 880 tel.: 495 545 024 Hradec Králové 3 email: ophk@ophk.cz	
Zodpovědný projektant	Ing. Zdeněk Balcar			
Vypracoval	Ing. Ivana Černá			
Investor :	Královéhradecký kraj, Pivovarské náměstí 1245/2, 50003 Hradec Králové	Číslo zakázky: 18/2020-VOS	Stupeň PD :	SPS
Akce : 				