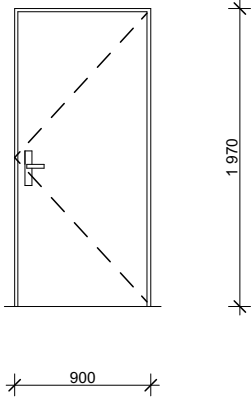
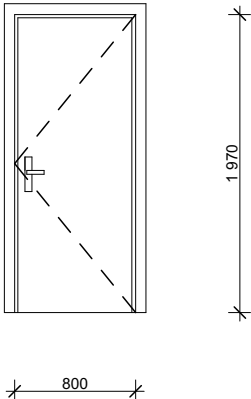
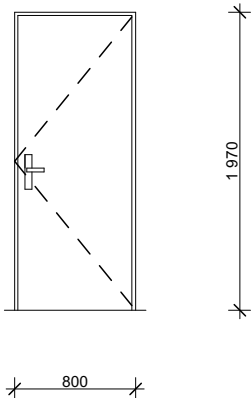


OZN.	SCHÉMA	ROZMĚRY [mm]	POPIS VÝROBKU	POČET KUSŮ		CELKEM
				1.np	2.np	
4/P		900/1970	Dveře vnitřní + ocelová zárubeň dřevěné hladké, plné otočné, jednokřídlé povrch. úprava - dýha - dub zámek vložkový dveře bez prahu přechodová hliníková lišta utěsnění u prahu na křídle dveří		PRAVÉ 1	PRAVÉ 1
5/P		800/1970	Dveře vnitřní + obložková zárubeň dřevěné hladké, plné otočné, jednokřídlé povrch. úprava - dýha - dub zámek vložkový dveře bez prahu přechodová hliníková lišta utěsnění u prahu na křídle dveří		PRAVÉ 1	PRAVÉ 1
6/P		800/1970	Dveře protipožární vnitřní + protipožární zárubeň do sdk dřevěné hladké, plné otočné, jednokřídlé povrch. úprava - dýha - dub zámek vložkový dveře bez prahu přechodová hliníková lišta utěsnění u prahu na křídle dveří dveře s požární odolností EW 30 DP3		PRAVÉ 1	PRAVÉ 1

POZNÁMKA: JEDNOTLIVÝ POČET VÝROBKŮ A JEJICH ROZMĚRY JE TŘEBA OVĚŘIT PŘÍMO NA STAVBĚ