

OBEC RAŠÍN

Rašín 11, 508 01 Hořice, tel.: 733 394 848,

e-mail: ou.rasin@tiscali.cz


Dobrý den,

posílám vyjádření k technické infrastruktuře – existence sítí v obci Rašín
z důvodu rekonstrukce silnice III/32523 Třebnouševce – Rašín.

Přílohy:	Plynofikace obce Rašín	2 listy
	Kanalizace	8 listů
	Veřejné osvětlení a rozvod místního rozhlasu	5 listů

S pozdravem

Renáta Kučerová
starostka obce

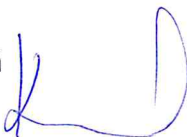


OBEC RAŠÍN
508 01 Hořice v P.


V Rašíně 27. června 2018

LEGENDA

STAV NÁVRH

		HRANICE OBCE
		HRANICE BOKA
		HRANICE ZAST
		ŽELEZNICE
		SILNICE III. TŘÍ
		MÍSTNÍ KOMUN
		ZEMĚDĚLSKÉ I
		HLAVNÍ VODOV
		HLAVNÍ KANAL
		DEŠŤOVÁ KAN
		VENKOVNÍ EL.
		TRAFOSTANIC
		STL PLYNOVO
		TELEKOMUNII
		HRANICE OCH

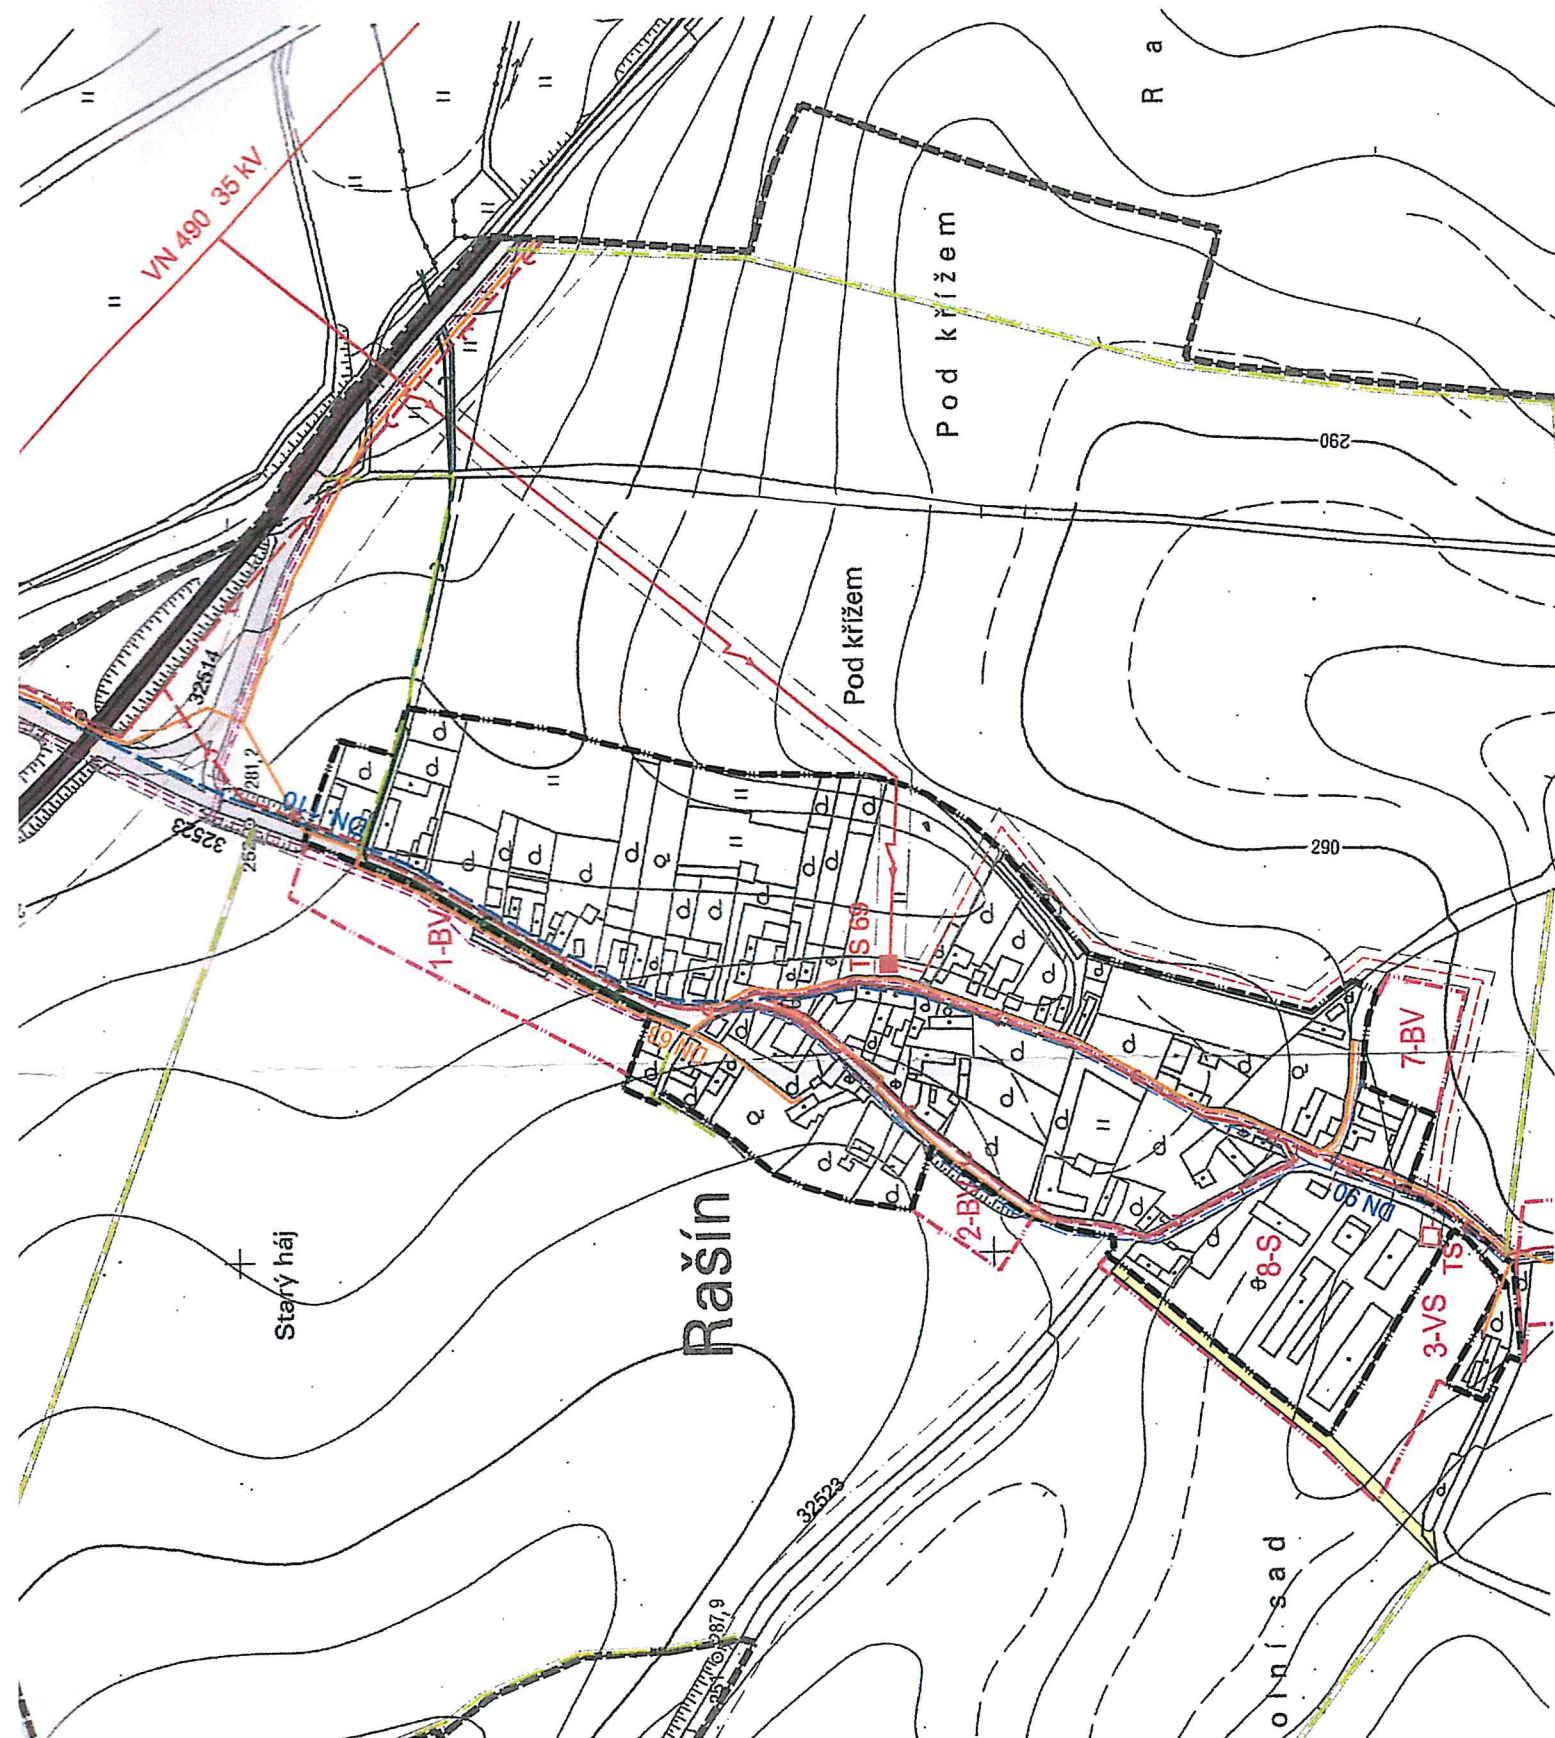



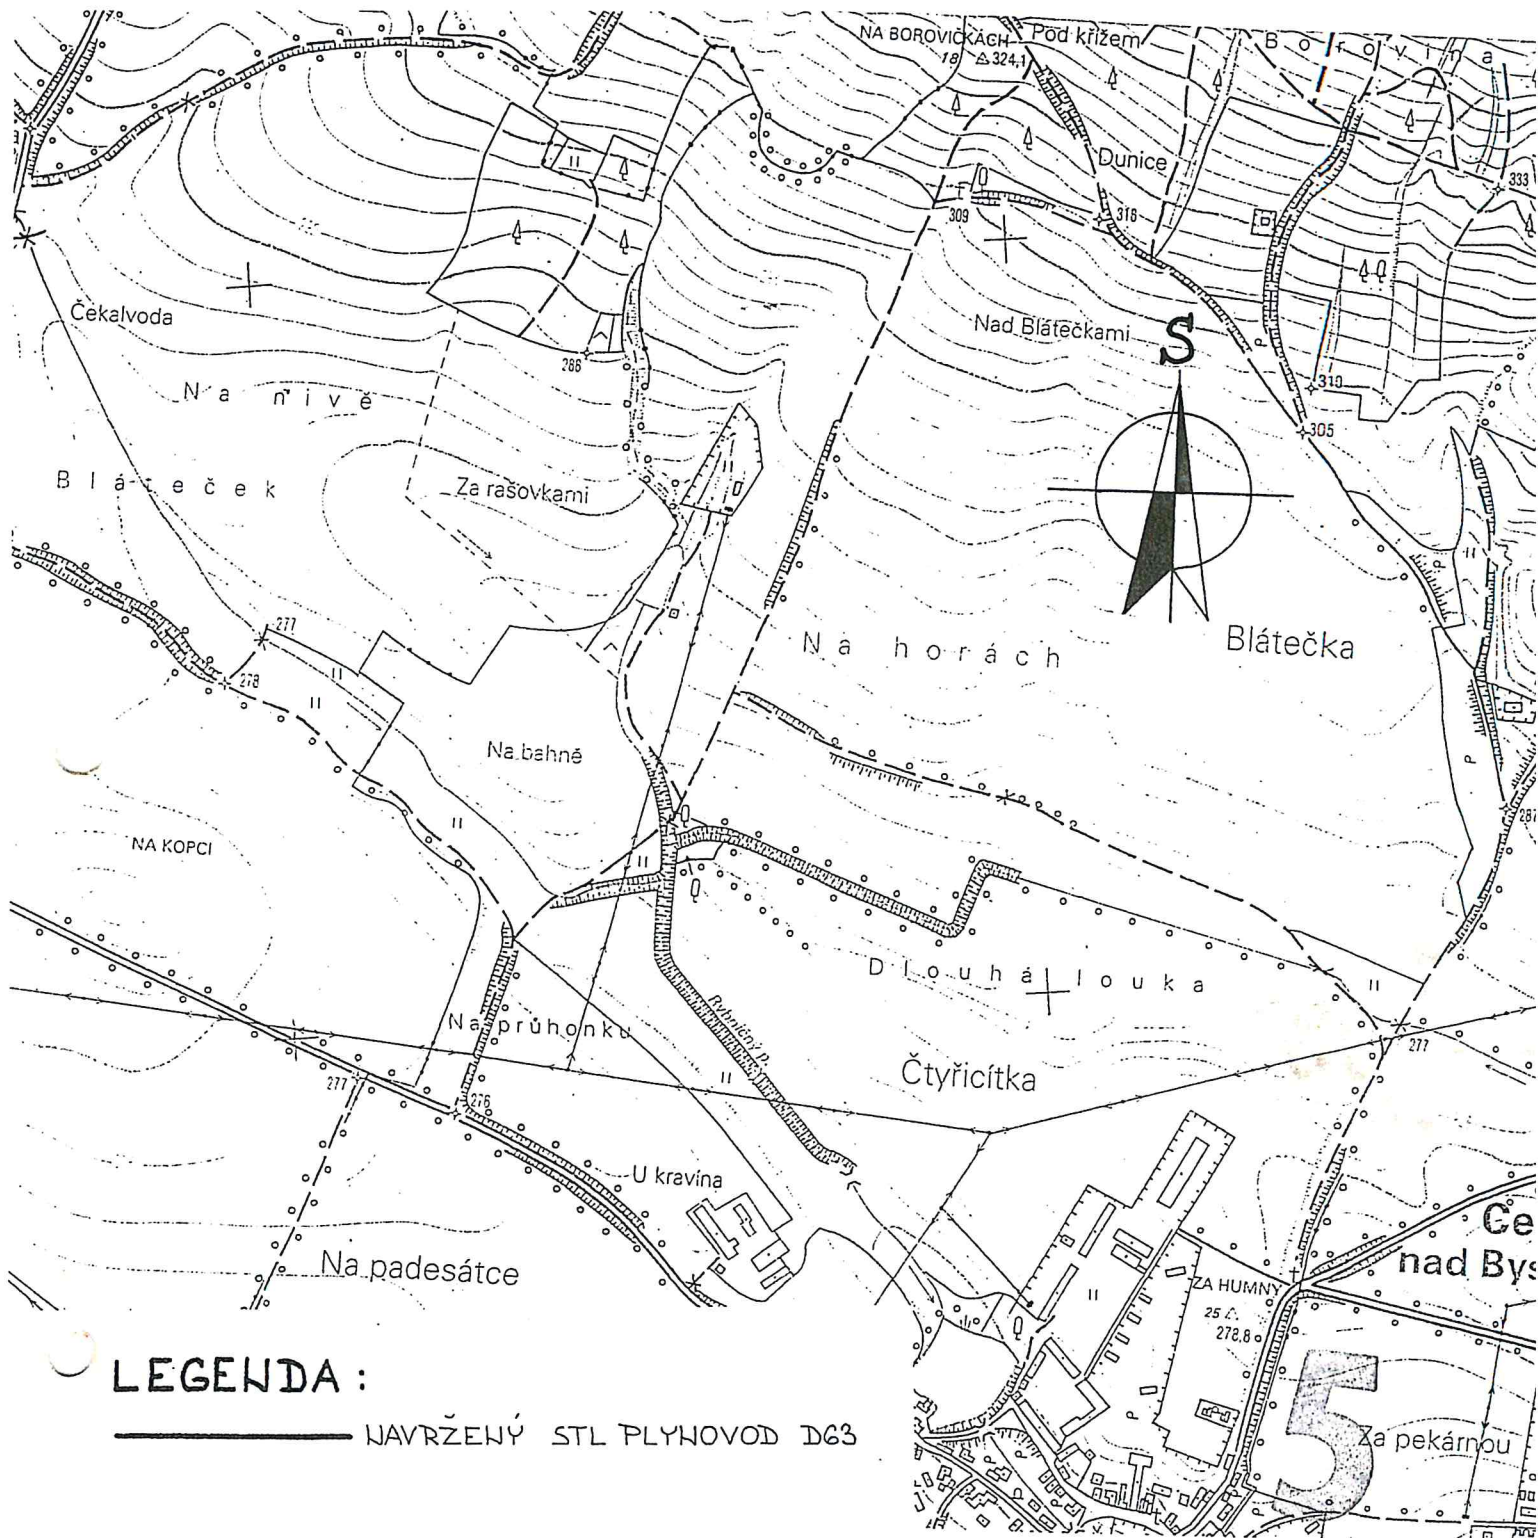



LEGENDA :


— NAVRŽENÝ STL PLYNOVOD D63

Zodpovědný projektant	Vypracoval	Kreslil	STAVOKA KOSICE akciová společnost Kosice 116, 503 65 Kosičky DIČ: 229 – 25275119 (5)	
Ing. Javůrek	Ing. Javůrek	Kratěna		
Okres: Jičín	Obec: Rašín			
Investor: Obec Rašín				
Akce: PLYNOFIKACE OBCE RAŠÍN			Stupeň	ZS
			Datum	03/99
			Zakázkové číslo	1101-162
			Formát	2A4
Obsah :			Měřítko: 1:10 000	
PŘEHLEDNÁ SITUACE			Číslo přílohy : B-1	

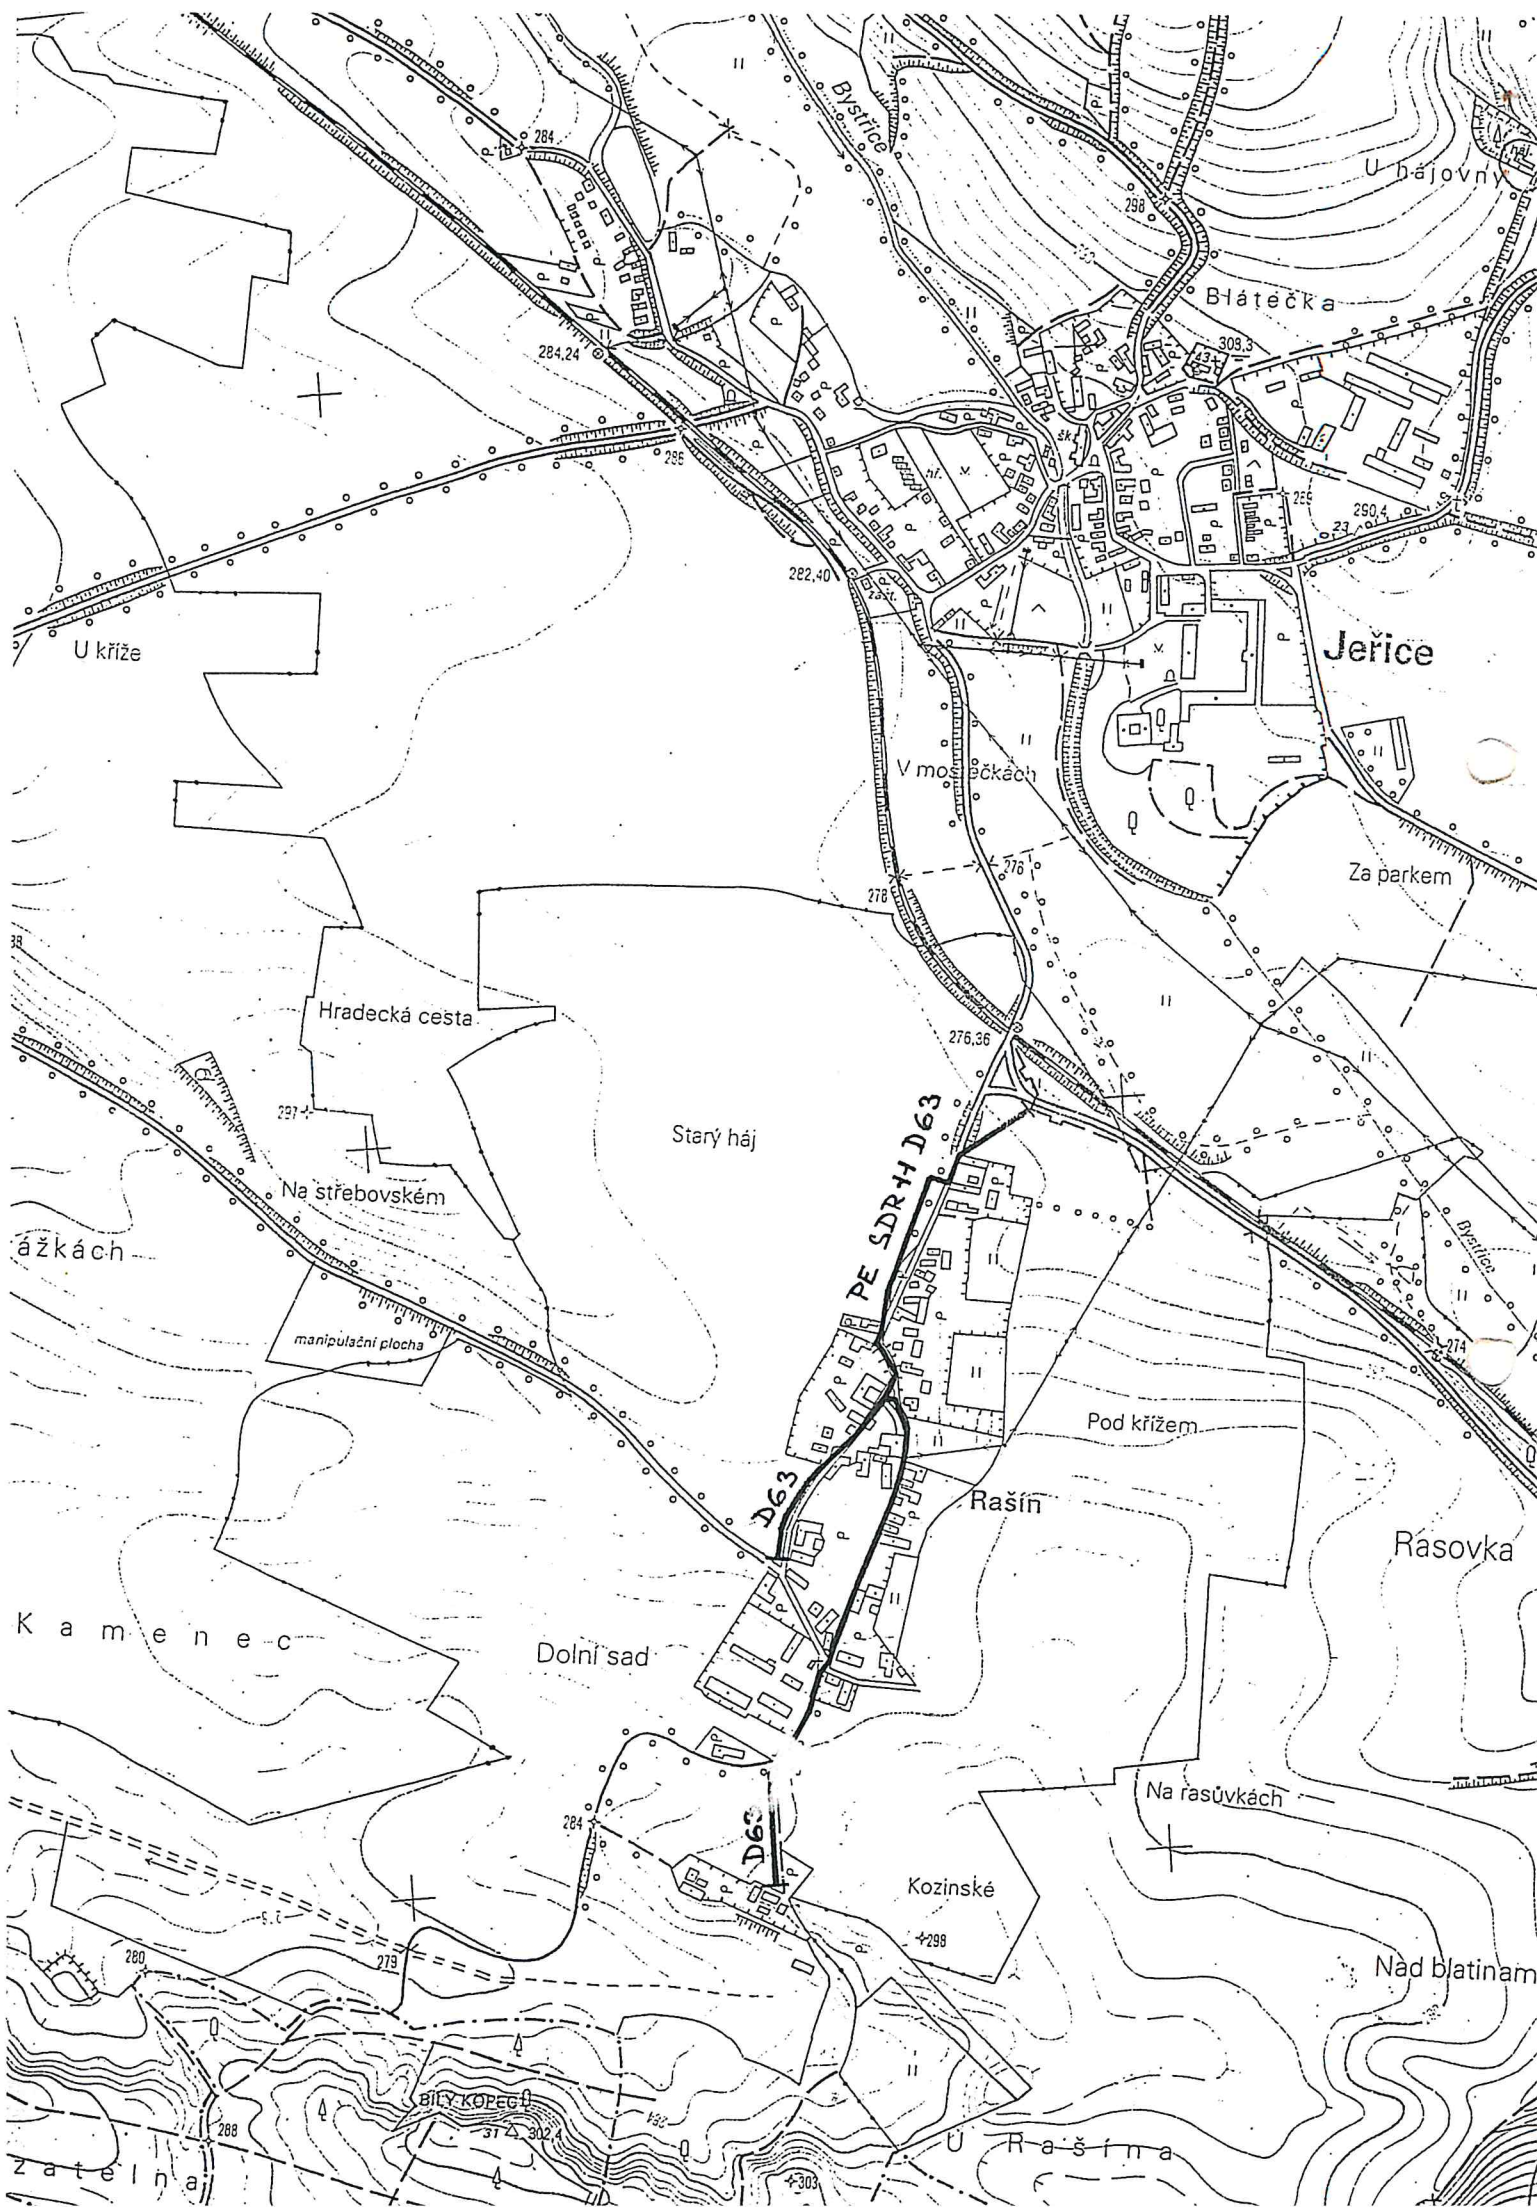

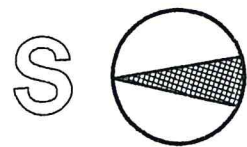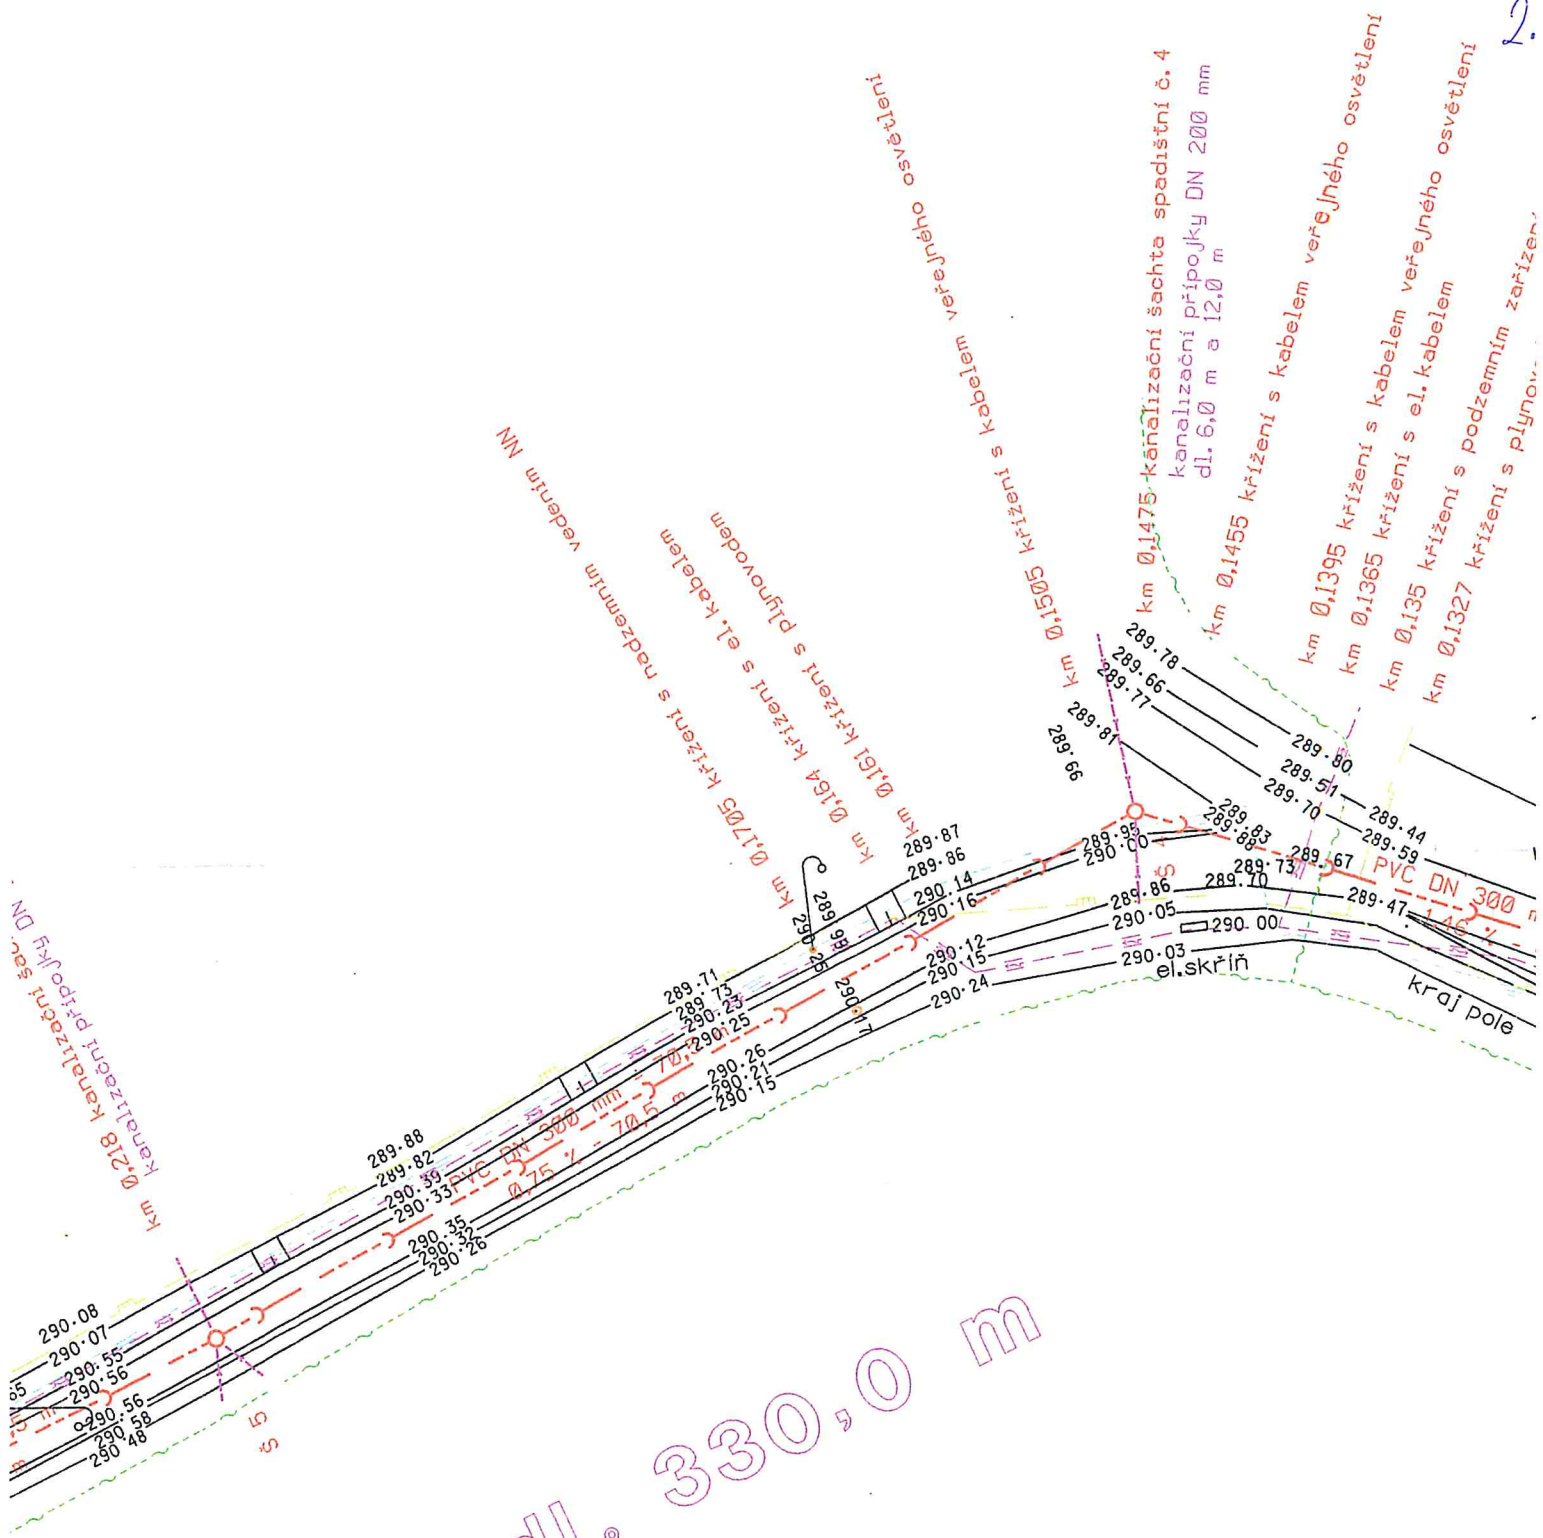

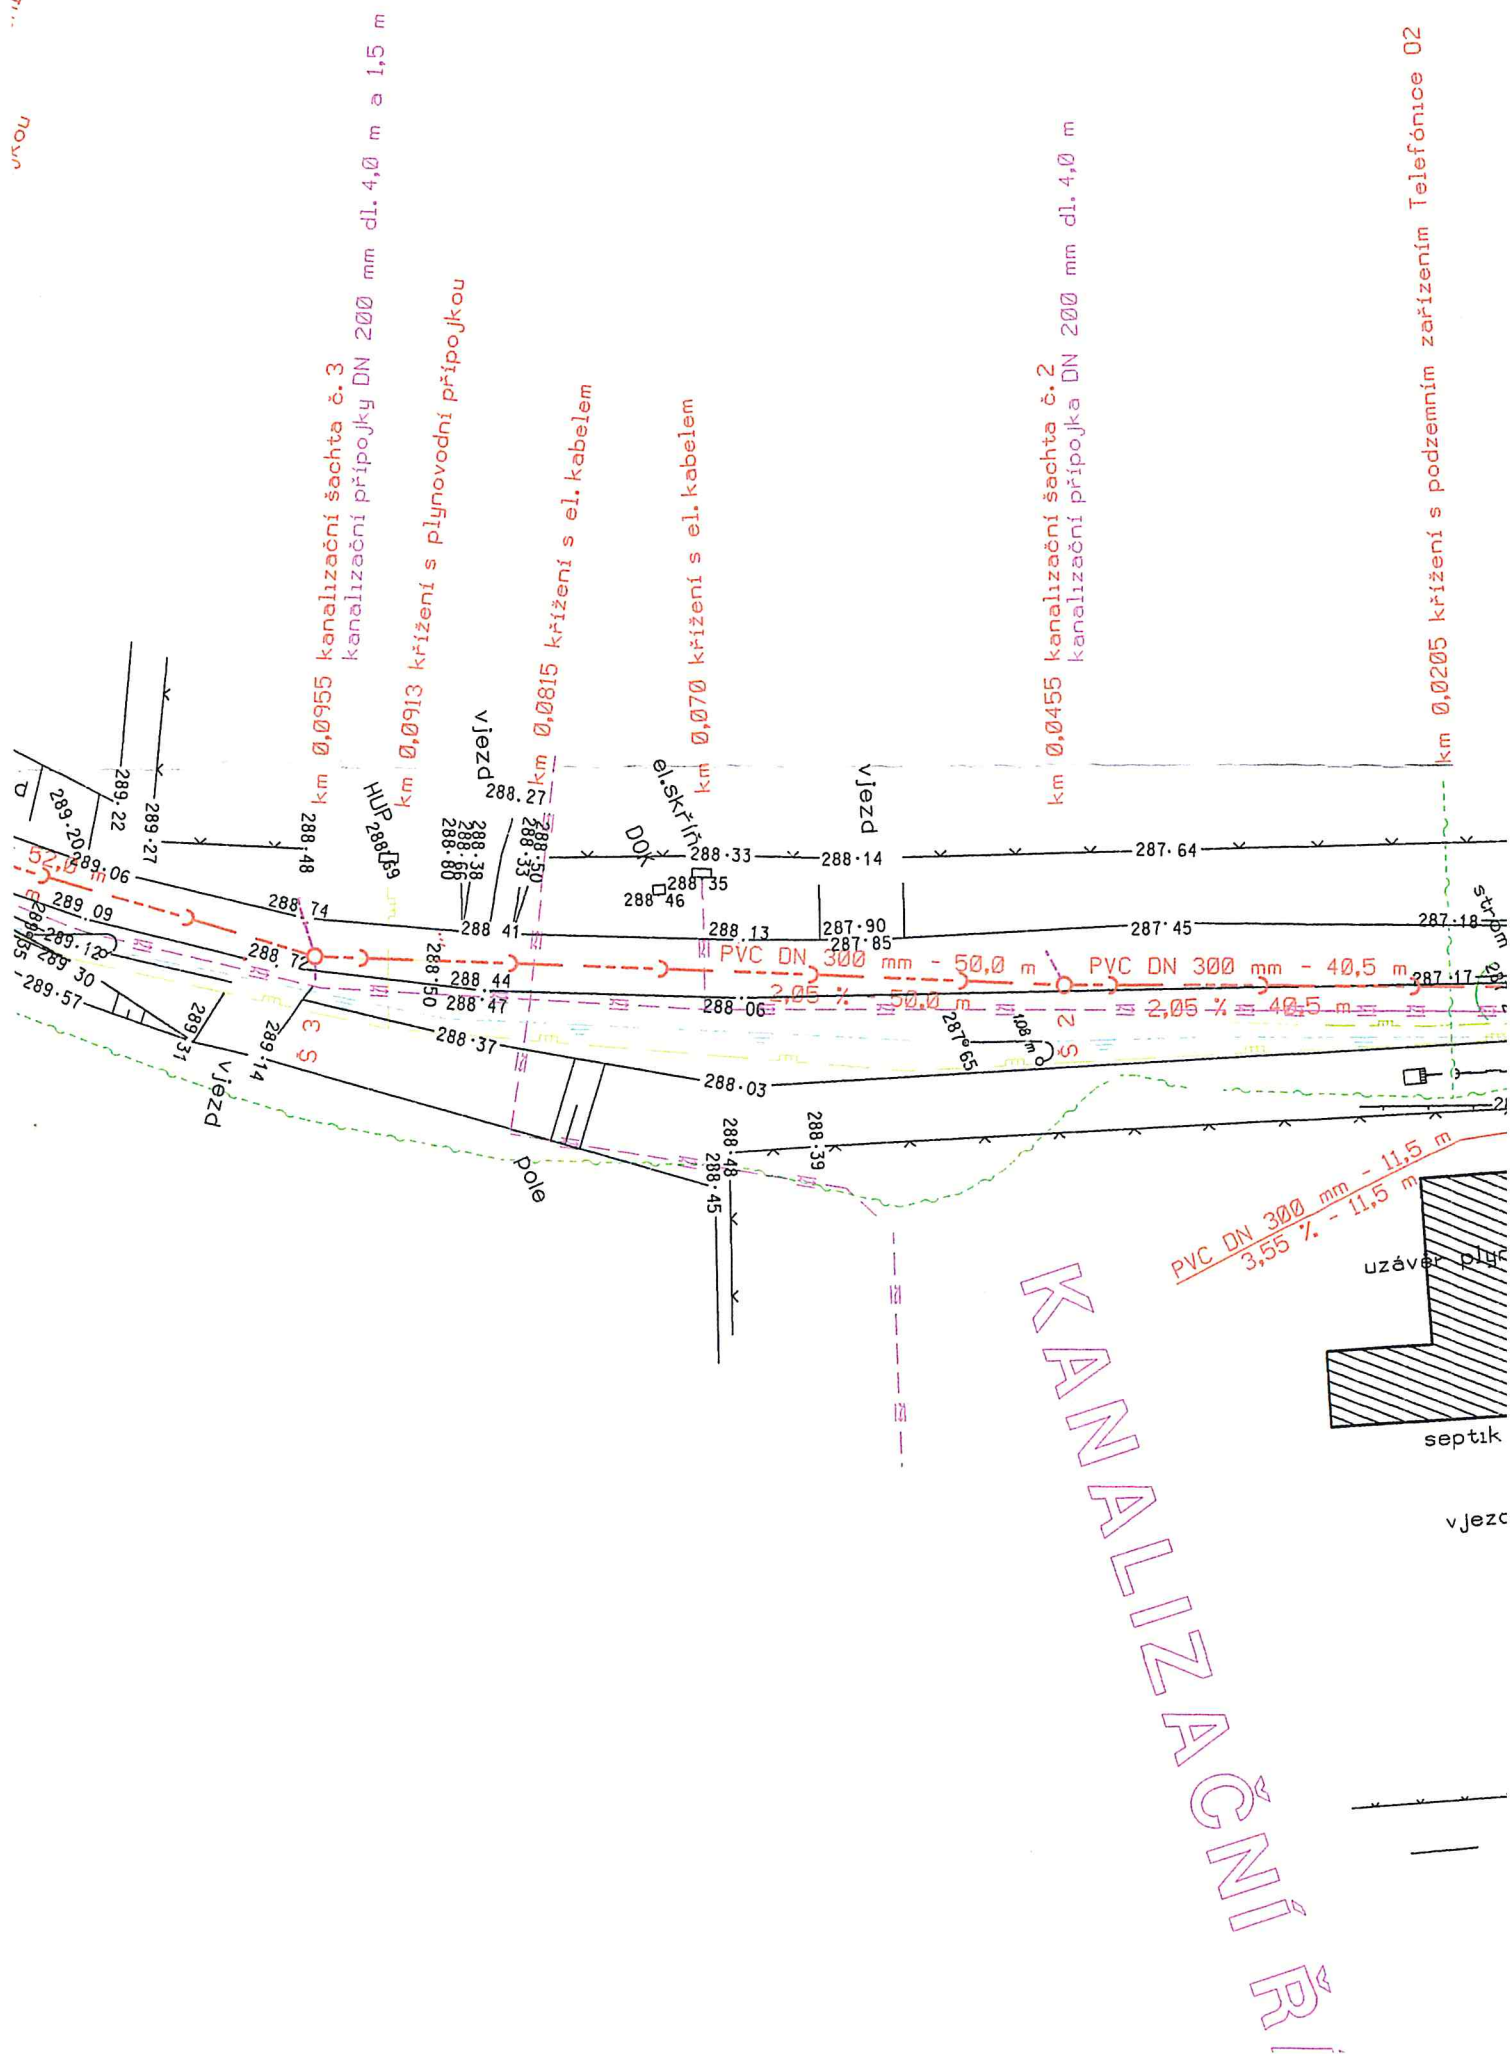

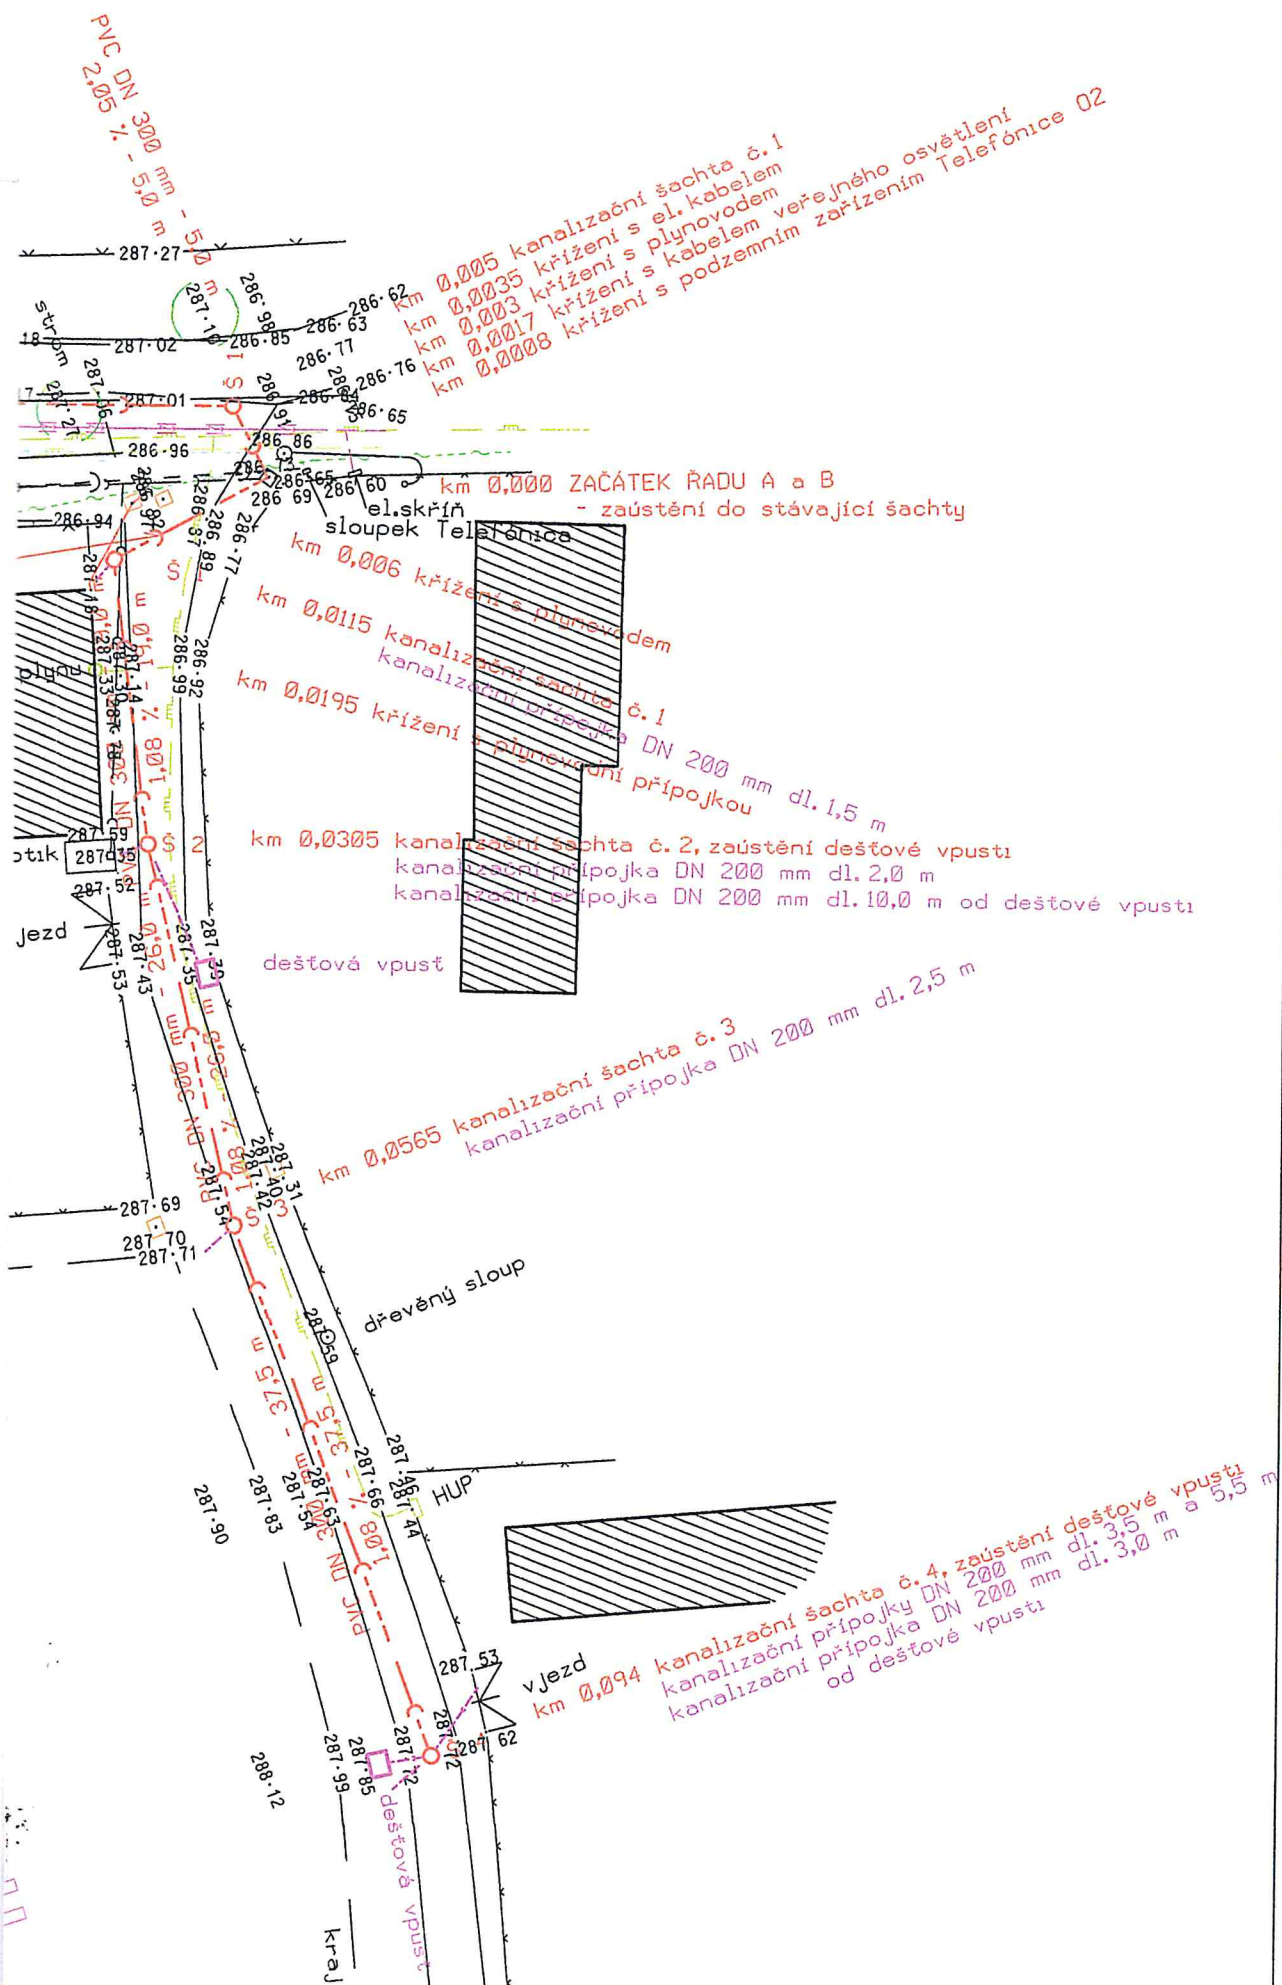

○

●

31

Soupr:-



/vypracoval		F. Soukup		Ověřil		Ing. P. Soukup		GEOPLÁN CZ s.r.o. Družstevní 341 Ostromeř	
Okres	Jičín		Kat.území	Rašín					
investor									
AKCE Obec Rašín - Rekonstrukce kanalizačního řadu B						Microstation		č.zakázky	596 / 2010
								souř.systém	JTSK
								výšk.systém	Bpv
								datum	08 / 2010
								formát	4 xA4
								tř.př.	3
ZAMĚŘENÍ SKUTEČNÉHO PROVEDENÍ								Měřítko	1 : 500





S E Z N A M S O U Ř A D N I C

Akce: Obec Rašín - Rekonstrukce kanalizačního řadu B


Katastrální území: RAŠÍN, číslo zakázky: 596/2010

Souřadnicový systém: S-JTSK, Výškový systém: Bpv

ČÍSLO BODU = Y ===== X ===== Z === Poznámka=====


KANALIZACE:

17	650435.03	1027721.55	286.69	ŠACHTA
18	650435.12	1027721.51	285.06	DNO
19	650433.59	1027730.22	286.92	ŠACHTA
20	650433.60	1027730.27	285.79	DNO
21	650416.04	1027738.45	287.22	ŠACHTA
22	650416.14	1027738.62	286.18	DNO
23	650402.45	1027741.86	287.35	ŠACHTA
24	650402.41	1027741.73	286.29	DNO
29	650402.13	1027740.44	287.32	VPUST
39	650350.80	1027746.85	287.62	VPUST
40	650350.62	1027745.17	287.69	ŠACHTA
41	650350.64	1027745.38	286.84	DNO

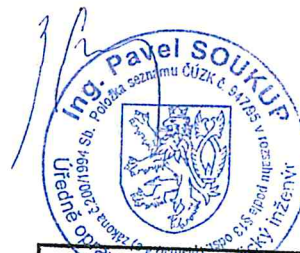

Náležitosti a přesnosti
odpovídá právním předpisům

Propojení reproduktorových soustav

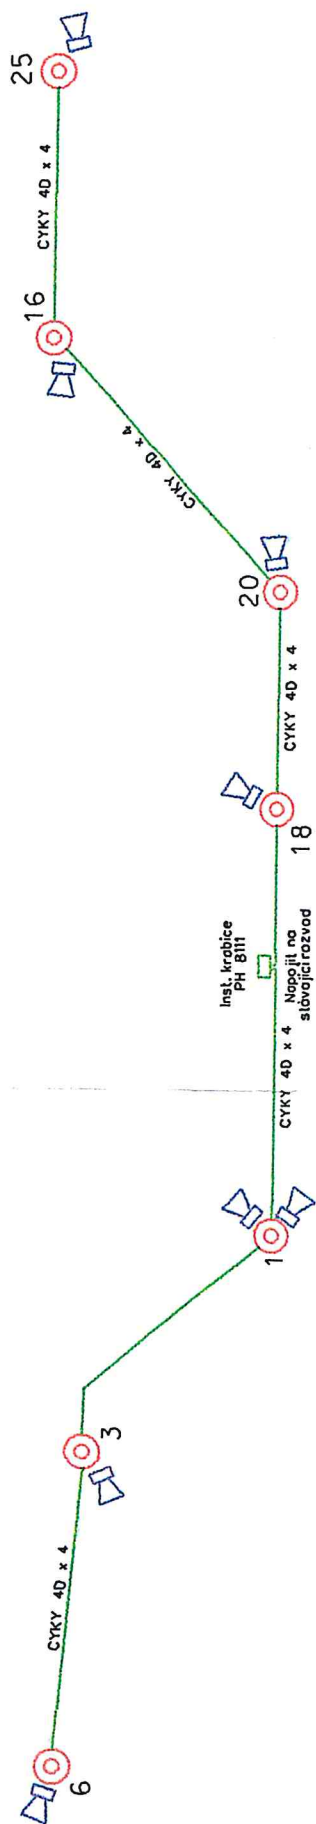

Legenda:

- osvět. stožár K 6, svítidlo Safír 12, 70 W
- reproduktor místního rozhlasu ITS 21
- kabel VO AYKY 4B x 16 v zemi
- kabelová přípojka AYKY 4B x 16
- kabel v PH kab. žlabu 12/11 s víkem
- protlak pod komunikací v PVC trubce
- přípojková skříň SS 300
- rozvaděč veřejného osvětlení RVO
- ochranné pospojování kulatinou FeZn 10 mm

ELPROM Jaroslav Šafařík
 projektce a montáž el. zařízení
 Haberská 156, 508 01 Hořice

ELPROM Projektce a montáž elektrických zařízení Haberská ul. 156, 508 01 Hořice v P.	
Stavba: Veřejné osvětlení a rozvod místního rozhlasu v obci Rašín	Paré č.: 2
Kraj: Královéhradecký Investor: Obec Rašín 508 01 Hořice v P.	Stupeň dokumentace: Projekt stavby Č. stavby: Datum: červen 2005 Měřítko: 1 : 1000 Vyk. č.: 1.
Obsah: Veřejné osvětlení a místní rozhlas	







