










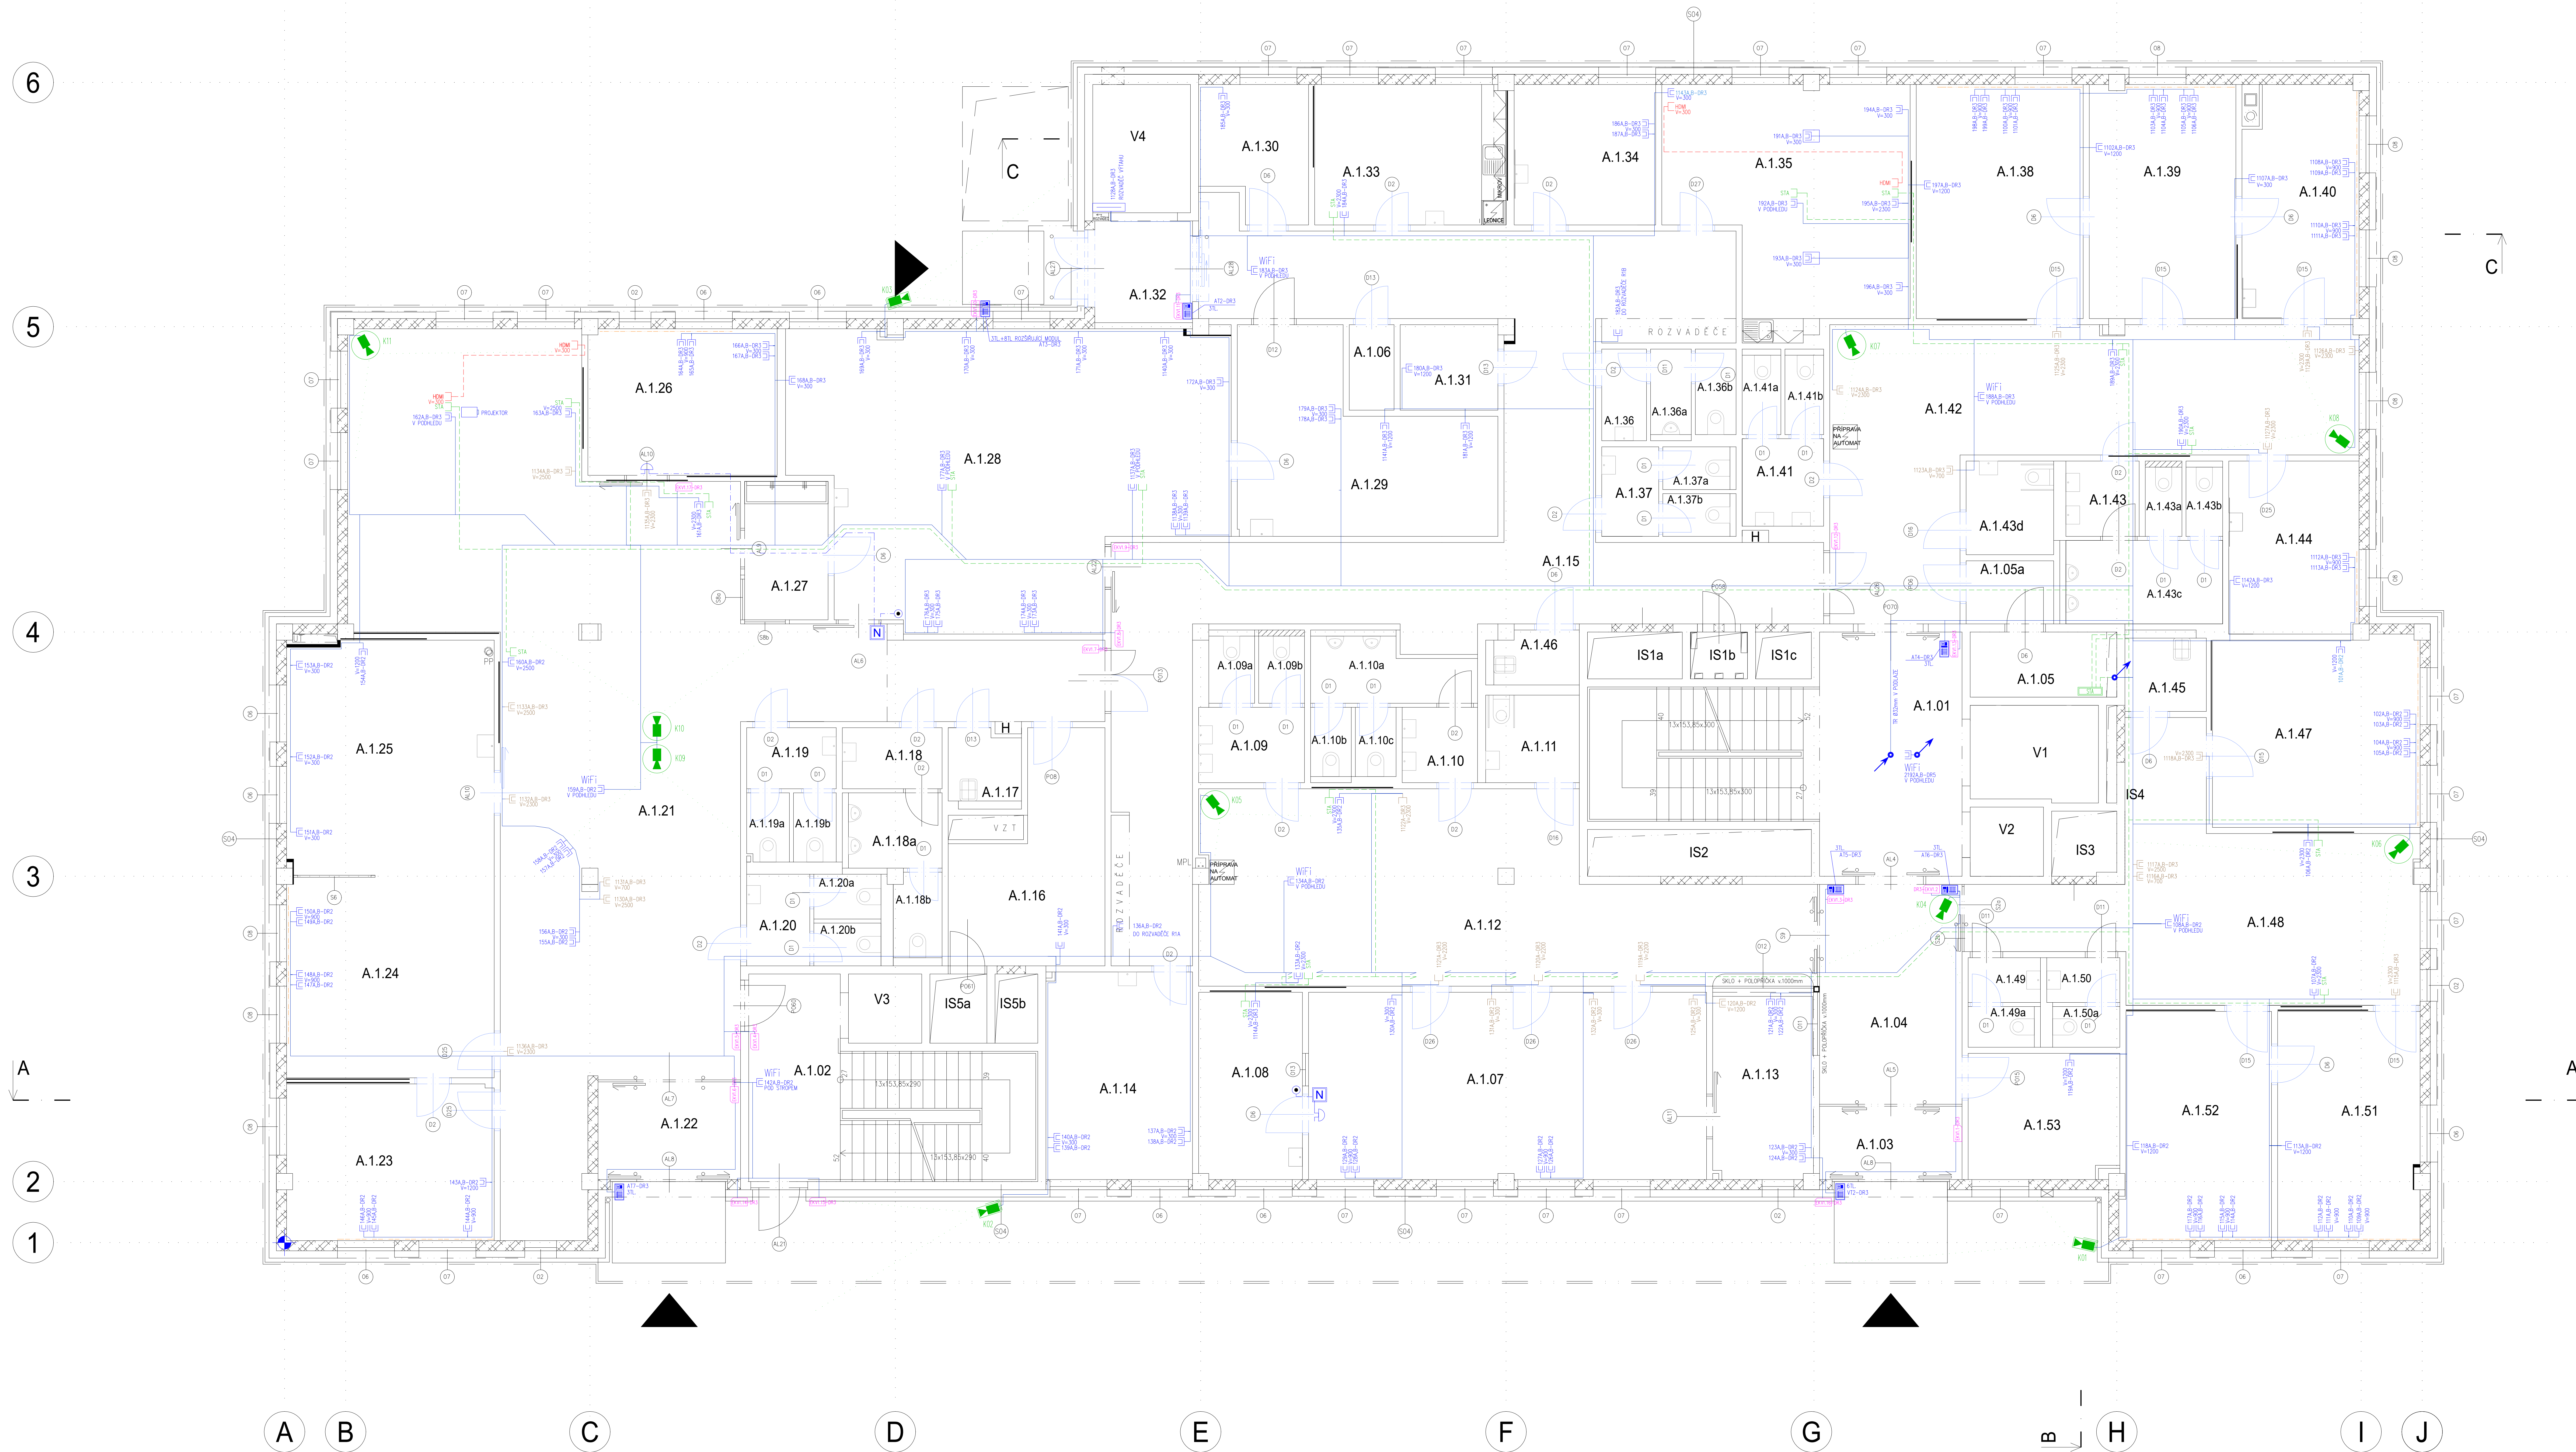

# PŮDORYS 1.NP

## ÚROVEŇ ±0,000



## LEGENDA STRUKTUR. KABELAŽ



 




	19" ROZVADĚČ
	ZÁSUŠKA 1xRJ45
	ZÁSUŠKA 2xRJ45
	ZÁSUŠKA V PODLAHOVÉ KRABICI
	KOMUNIKAČNÍ TABLO VIDEO/AUDIO
	NAPÁJEČ
	ZVONKOVÉ TLAČÍTKO
	ZVONEK
	ZÁSUŠKA S KONKOTOREM Jack 3,5mm
	VÝVOD S KONKOTOREM RJ45 PRO ČTEČKU EKV

SPOLEČNÁ TV ANTÉNA STA  
 STA ROZVADĚČ STA  
 ZÁSUVKA STA  
 ANTÉNA DVB-T  
 ANTÉNA VKV

VYVOLÁVACÍ SYSTÉM  
 □ ZÁSUVKA 1xRJ45  
 □ ZÁSUVKA 2xRJ45

KAMEROVÝ SYSTÉM CCTV


-  PC – PRACOVNÍ STANICE
-  KAMERA VE VYHŘÍVANÉM KRYTU
-  DOOME KAMERA NA PODHLEDU

	S/FTP 4x2x0,5 CAT.7 B2co-sld,d1,o1
	OPTICKÉ KABELY
	KOAX VCCJE-R 75-4,8 (BEZHALOGENOVÝ)
	AUDIO KABEL STEREO
	U/UTP CAT.5e LSZH
	KABEL HDMI
	PARAPETNÍ ŽLÁB

**POZNÁMKY:**  
HLAVNÍ KABELY TRASY BUDOU ULOŽENY DO ŽLABŮ NAD PODHLEDEM (VIZ POPISY). ŽLAB BUDE VŽDY JEDEN PRO VŠECHNY SLABOPROUDÉ TECHNOLOGIE. OSTATNÍ NEPOPSANÉ KABELY TRASY BUDOU VEDENY V PROSTORU NAD PODHLEDEM KDE BUDOU KABELY VEDENY VOLNĚ, PRICHYCENY KE STROPU SVAZKOVÝMI DRÁŽKY. SVOYD Z PODHLEDU K ZÁSVÁMKU A DALŠÍM ZÁŘÍZENÍM BUDOU V OHEBNÝCH TRUBEKACH POD OMIKOU. V TECHNICKÝCH MÍSTNOSTECH BDE PODHLED BUDOU KABELY ULOŽENY DO PEVNÝCH PLASTOVÝCH TRUBEK NA POVRCHU.

C.	DATUM:			PORG			NANRESUL:	KONTROLA:	SO

**DEVIZE**

<b>STUPEN PROJEKTOVÉ DOKUMENTACE:</b> Dokumentace skutečného provedení stavby		 <b>DAHASI</b> s.r.o. IČO: 252474105 DIČ: CZ252474105 Společnost s ručením omezeným Sídlo: Praha 10, Křižkova 10/102 102 00 Praha 10, Česká republika e-mail: info@dahasi.cz web: www.dahasi.cz	
<b>ZPRAKOVATEL ČASTI PROJEKTU:</b> DAHASI, s.r.o.		<b>KONTROLOVAL:</b>	
<b>MAGISTRIEL:</b> M. Hrouda	<b>CHVALIL:</b> I. Doucek	<b>D. Schejbal</b>	
		<b>REV</b> 06	