


ŘEZ B-B

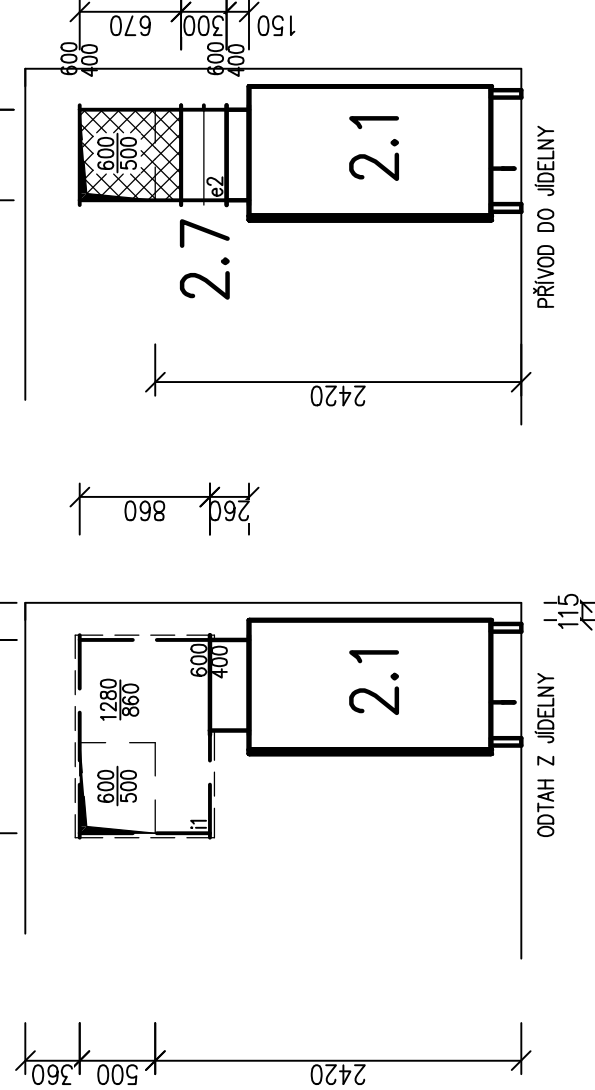

LEGENDA – ZÁŘÍZENÍ 2:

- 2.1 INTERIOVÁ PARAPETNÍ REPERAČNÍ JEDNOTKA O VÝKONU 3300m<sup>3</sup>/hod  
- 2.2 PŘÍVODNÍ ŽALUZIE SANI SE SÍTEM 400x600mm
- 2.3 VÝFUKOVÉ KOLENO SE SÍTEM 400x600mm NAD STŘEDNÍOU OBECNÍ
- 2.4 PŘÍVODNÍ VÝŠKA 325x225
- 2.5 ODVODNÍ VÝŠKA 425x225
- 2.6 POŽÁRNÍ KLAPKA 600x600mm
- 2.7 POŽÁRNÍ KLAPKA 600x400mm

DOKUMENTACE SKUTEČNÉHO PROVEDENÍ



PŘESNÁ SPECIFIKACE ZÁŘÍZENÍ JE SOUČÁSTÍ TECHNICKÉ ZPRÁVY

ZODP.PROJEKTANT:	MARTIN FEJČ	MAFeP s.r.o.
VYPRACOVAV:	MARTIN FEJČ	VERDEK 61
STUPEŇ: SKUTEČNÉ PROVEDENÍ	PROFESE: VZDÚCHOTECHNIKA	DVŮR KRÁLOVSKÝ NAD LABEM
INVESTOR: SIFA s.r.l. uměleckoprůmyslové škola sochařská a keramická, Hořice, p.o.	ICO: 275 58 533	944 011
DATUM: 03/2023	FORMÁT: A4	
MĚR: 1:50		
Č. VÝKRU: D1.4 - V272		

Rekonstrukce a modernizace kuchyně  
str. zař. SUPŠSK Hořice

PŮDORYS 1.NP