


Zakázkové číslo:  
016

Číslo výkresu:  
K 901


	MJ	1.NP	2.NP	3.NP	4.NP	5.NP	6.NP	7.NP	8.NP	9.NP	STR.	SUMA
K.O74	ks	-	-	-	-	-	-	-	-	1	-	1
K.O76	ks	-	-	-	-	-	-	-	-	1	-	1
K.O24	ks											
K.O25	ks											
K.O31	ks											
K.O102-DV	ODDÍL DVEŘE											
K.O75	ks	-	-	-	-	-	-	-	-	1	-	1

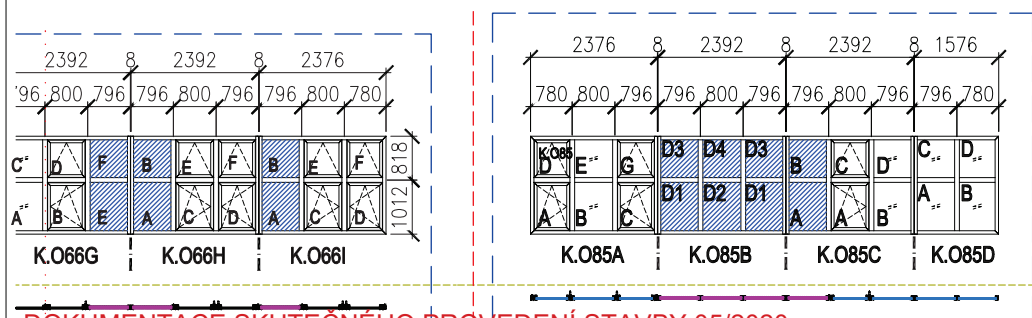


**DOKUMENTACE SKUTEČNÉHO PROVEDENÍ STAVBY 05/2020**

Objednatel:	ALGLAS, s.r.o.	Václavské 14 788 61 Rožnov pod Radb. Tel. 602 551 519 E-mail: kubicak@centrum.cz	Zakázkové číslo:	016
Zakázka:	Nemocnice Náchod		Číslo výkresu:	K 401
Název výkresu:	SCHÉMA – OKENNÍ POZICE 4.NP	ČÁST:	OBJEKT K	
Vypracoval:	Ing. Libor Kubiček	Datum:	26.05.2020	
Kontroloval:	---	Měřítko:	1:100	

MJ	1.NP	2.NP	3.NP	4.NP	5.NP	6.NP	7.NP	8.NP	9.NP	STR.	SUMA
K.O81	ks	-	-	1	-	-	-	-	-	-	1
K.O82	ks	-	-	1	-	-	-	-	-	-	1
K.O80	ks	-	-	1	-	-	-	-	-	-	1
K.O42	ks	-	-	1	-	-	-	-	-	-	1
K.O46	ks	-	-	1	-	1	-	-	-	-	2
K.O52	ks	-	-	1	-	-	-	-	-	-	1
K.O55	ks	-	-								
K.O66	ks	-	-	1	-	-	-	-	-	-	1
K.O85	ks	-	-								

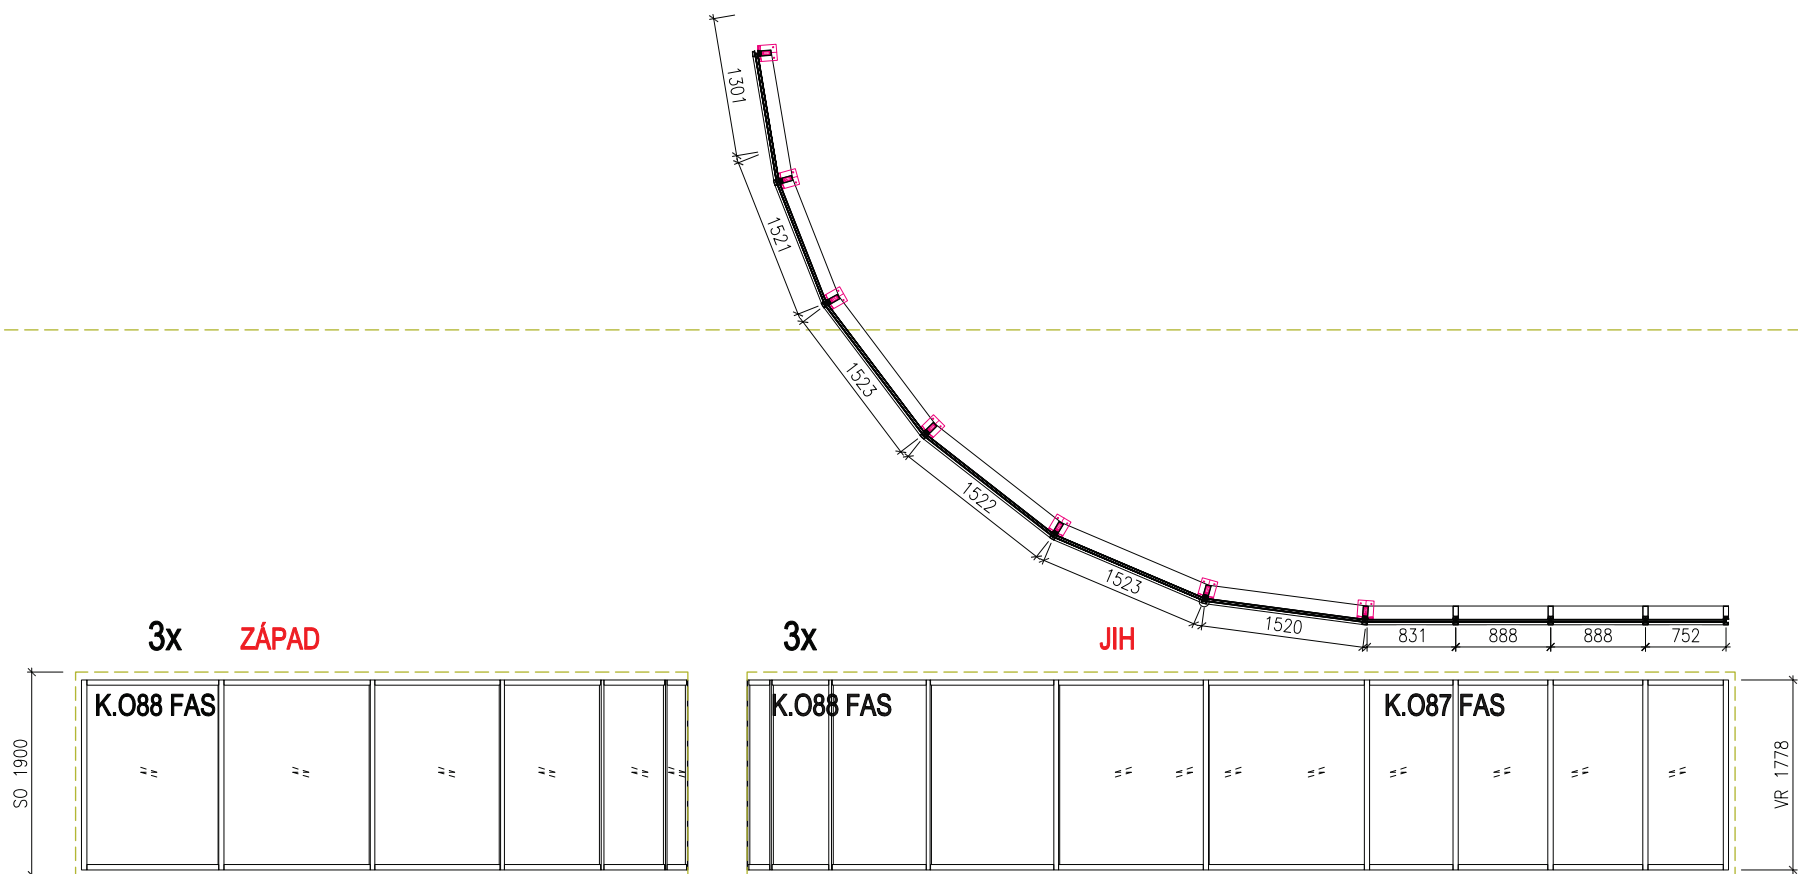

# DOKUMENTACE SKUTEČNÉHO PROVEDENÍ STAVBY 05/2020

Objednatel:	ALGLAS, s.r.o.	 <p>Ing. Libor Kubíček 788 61 Růžnov pod Rádkem Tel. 602 551 519 E-mail: lkubicek@centrum.cz</p>	Zakázkové číslo:
Zakázka:	Nemocnice Náchod		016
Název výkresu:	SCHÉMA – FASÁDNÍ POZICE 4.–6.NP	ČÁST:	OBJEKT K
Vypracoval:	Ing. Libor Kubíček	Datum:	26.05.2020
Kontroloval:	---	Měřítko:	1:50
		Číslo výkresu:	
		KF 402	