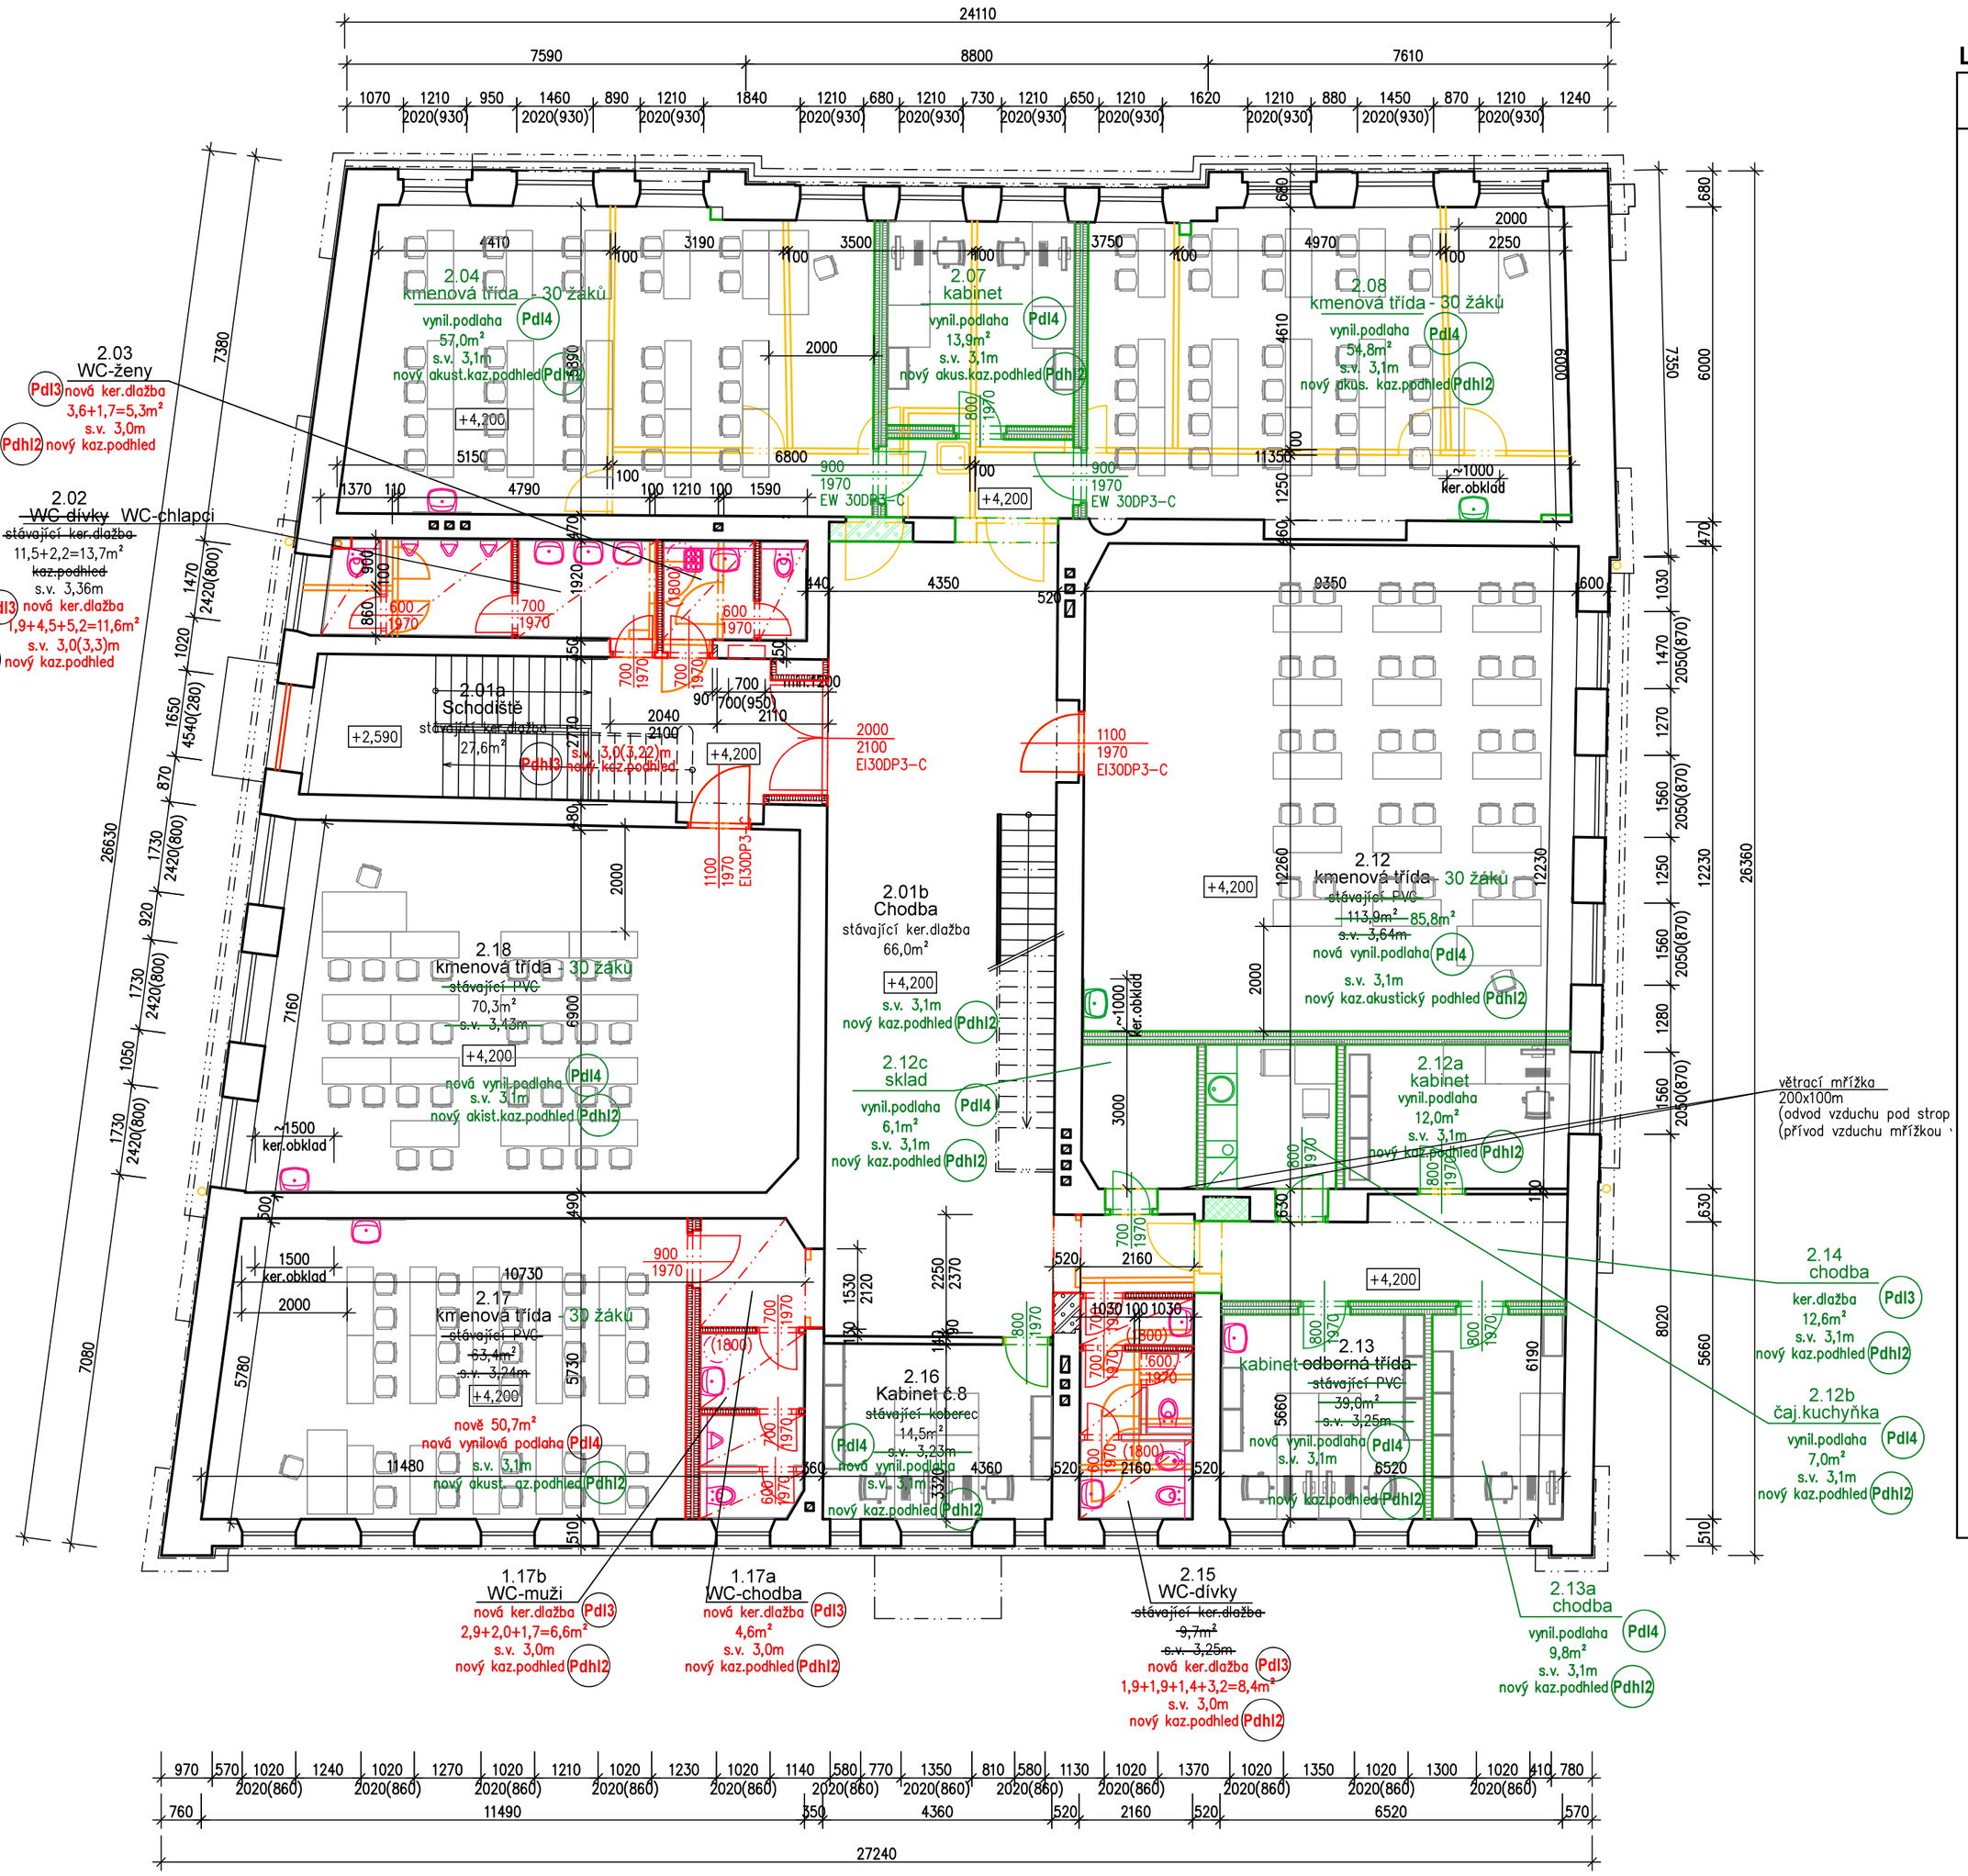

LEGENDA MÍSTNOSTÍ 2.NP

Č.	Účel místnosti	Plocha m2	Podlaha	Povrchy stěn	Povrchy stropů	Pozn.
2.01a	Schodiště	27,6	stávající ker.dlažba	nová malba	Pdhl3 sádrokart. podhled	na stěnách v=1,2m otěruvzdor.nátěr komplet.malba míst.
2.01b	Chodba	66,0	stávající ker.dlažba	nová malba	akustický Pdhl2 kazetový podhled	na stěnách v=1,2m otěruvzdor.nátěr komplet.malba míst.
2.02	WC–chlapci	11,6	Pdl3 nová ker.dlažba	lokál.oprava omítek cca 5%	Pdhl2 kazetový podhled	na stěnách v=1,8m ker.obklad komplet.malba míst.
	Předsíň	*5,2*				
	Pisoár	*4,5*				
	WC	*1,9*				
2.03	WC–ženy	5,3	Pdl3 nová ker.dlažba	lokál.oprava cca 5% omítek, nová malba	Pdhl2 kazetový podhled	na stěnách ker.obklad v=1,8m komplet.malba míst.
	Předsíň	*3,6*				
	WC	*1,7*				
2.04	~~Kabinet~~ Kmenová třída	~~28,8~~ 57,0	nová Pdl4 vynil.podlaha	lokál.oprava cca 5% omítek, nová malba	akustický Pdhl2 kazetový podhled	na stěnách otěruvzdor.nátěr komplet.malba míst.
~~2.05~~	~~Kabinet~~	~~14,5~~	~~stávající PVC~~	~~nová malba~~	~~nová malba~~	
~~2.06~~	~~Kabinet~~	~~13,9~~	~~stávající PVC~~	~~nová malba~~	~~nová malba~~	
2.07	Kabinet	~~16,0~~ 13,9	nová Pdl4 vynil.podlaha	lokál.oprava cca 5% omítek, nová malba	Pdhl2 kazetový podhled	na stěnách otěruvzdor.nátěr komplet.malba míst.
2.08	~~Kabinet~~ Kmenová třída	~~23,9~~ 54,8	nová Pdl4 vynil.podlaha	lokál.oprava cca 5% omítek, nová malba	akustický Pdhl2 kazetový podhled	
~~2.09~~	~~Kabinet~~	~~9,5~~	~~stávající PVC~~	~~nová malba~~	~~nová malba~~	
~~2.10~~	~~Chodba~~	~~6,6~~	~~stávající PVC~~	~~nová malba~~	~~nová malba~~	na stěnách v=1,2m otěruvzdor.nátěr komplet.malba míst.
~~2.11~~	~~Chodba~~	~~15,3~~	~~stávající PVC~~	~~nová malba~~	~~nová malba~~	
2.12	Kmenová třída	~~113,9~~ 85,8	nová Pdl4 vynil.podlaha	lokál.oprava cca 5% omítek, nová malba	akustický Pdhl2 kazetový podhled	na stěnách v=1,2m otěruvzdor.nátěr komplet.malba míst.
2.12a	Kabinet	12,0	nová Pdl4 vynil.podlaha	nová malba	Pdhl2 kazetový podhled	
2.12b	Čaj.kuchyňka	7,0	nová Pdl4 vynil.podlaha	nová malba	Pdhl2 kazetový podhled	
2.12c	Sklad	6,1	nová Pdl4 vynil.podlaha	nová malba	Pdhl2 kazetový podhled	
2.13	~~Odborná třída~~ Kabinet	~~39,0~~ 15,2	nová Pdl4 vynil.podlaha	lokál.oprava cca 5% omítek, nová malba	Pdhl2 kazetový podhled	
2.13a	Kabinet	9,8	nová Pdl4 vynil.podlaha	lokál.oprava cca 5% omítek, nová malba	Pdhl2 kazetový podhled	
2.14a	Chodba	4,0	nová Pdl3 ker.dlažba	nová malba	Pdhl2 kazetový podhled	
2.14b	Chodba	12,6	nová Pdl3 ker.dlažba	nová malba	Pdhl2 kazetový podhled	
2.15	WC–dívky	8,4	nová Pdl3 ker.dlažba	lokál.oprava cca 5% omítek, nová malba	Pdhl2 kazetový podhled	na stěnách ker.obklad v=1,8m komplet.malba míst.
	Předsíň	*1,9*				
	Předsíň	*1,9*				
	WC	*1,4*				
	Hyg.kabina	*3,2*				
2.16	Kabinet	14,5	stáv.koberec	nová malba	Pdhl2 kazetový podhled	
2.17	Kmenová třída	50,6	Pdl4 vynilová podlaha	nová malba	akustický Pdhl2 kazetový podhled	na stěnách v=1,2m otěruvzdor.nátěr
2.17a	Chodba	4,6	nová Pdl3 ker.dlažba	nová malba	Pdhl2 kazetový podhled	na stěnách
2.17b	WC–muži	6,6	nová Pdl3 ker.dlažba	lokál.oprava cca 5% omítek, nová malba	Pdhl2 kazetový podhled	ker.obklad v=1,8m komplet.malba míst.
	Předsíň	*2,9*				
	Pisoár	*2,0*				
	WC	*1,7*				
2.18	Kmenová třída	70,3	nová Pdl4 vynil.podlaha	lokál.oprava cca 5% omítek, nová malba	akustický Pdhl2 kazetový podhled	na stěnách otěruvzdor.nátěr komplet.malba míst.
	CELKEM	550,9m²				

LEGENDA HMOT:

- STAVAJÍCÍ KONSTRUKCE
- DOZDÍVKY Z POROBET.TVÁRNIC
- SÁDROKARTONOVÉ PŘÍČKY A PŘEDSTĚNY

LEGENDA označení na části:

část 1. - úprava soc. zázemí v obou podlažích
část 2. - stavební úpravy v 1.np
část 3. - stavební úpravy v 2.np

±0,0=stávající podlaha 1.p.

PROJEKTIS DK S.R.O., LEGIONÁŘSKÁ 562, 54401 DVŮR KRÁLOVÉ N.L. MOBIL1: 731547170 MOBIL2: 733107597 E–MAIL: P.PRAZAKOVA@PROJEKTIS.CZ

HLAV.PROJEKT.	ZODP.PROJEKT.	VYPRACOVAL	KONTROLOVAL
Ing. P. Pražáková	Ing. P. Pražáková	Ing. P. Pražáková	

PROJEKTIS DK s.r.o., Dvůr Králové n. L.

INVESTOR: SPOŠ Dvůr Králové n.L.	MÚ: Dvůr Králové n.L.
Elišky Krásnohorské 2069, 54401 Dvůr Králové n.L.	Stav.úř.: Dvůr Králové n.L.
AKCE: SPOŠ Dvůr Králové n.L., budova H–projekt. dokumentace–akce SM/21/331 – 1.etapa **stavební řešení - část 1 až 3**	FORMÁT: 6x A4 DATUM: září 2022 ÚČEL: DPS ČÍS.KOPIE: ČÍS.ZAKÁZKY: 25.22/I.–PP
OBSAH VÝKRESU: **Půdorys 2.np**	MĚŘÍTKO: **1:100** ČÍS.VÝKRESU: **103**