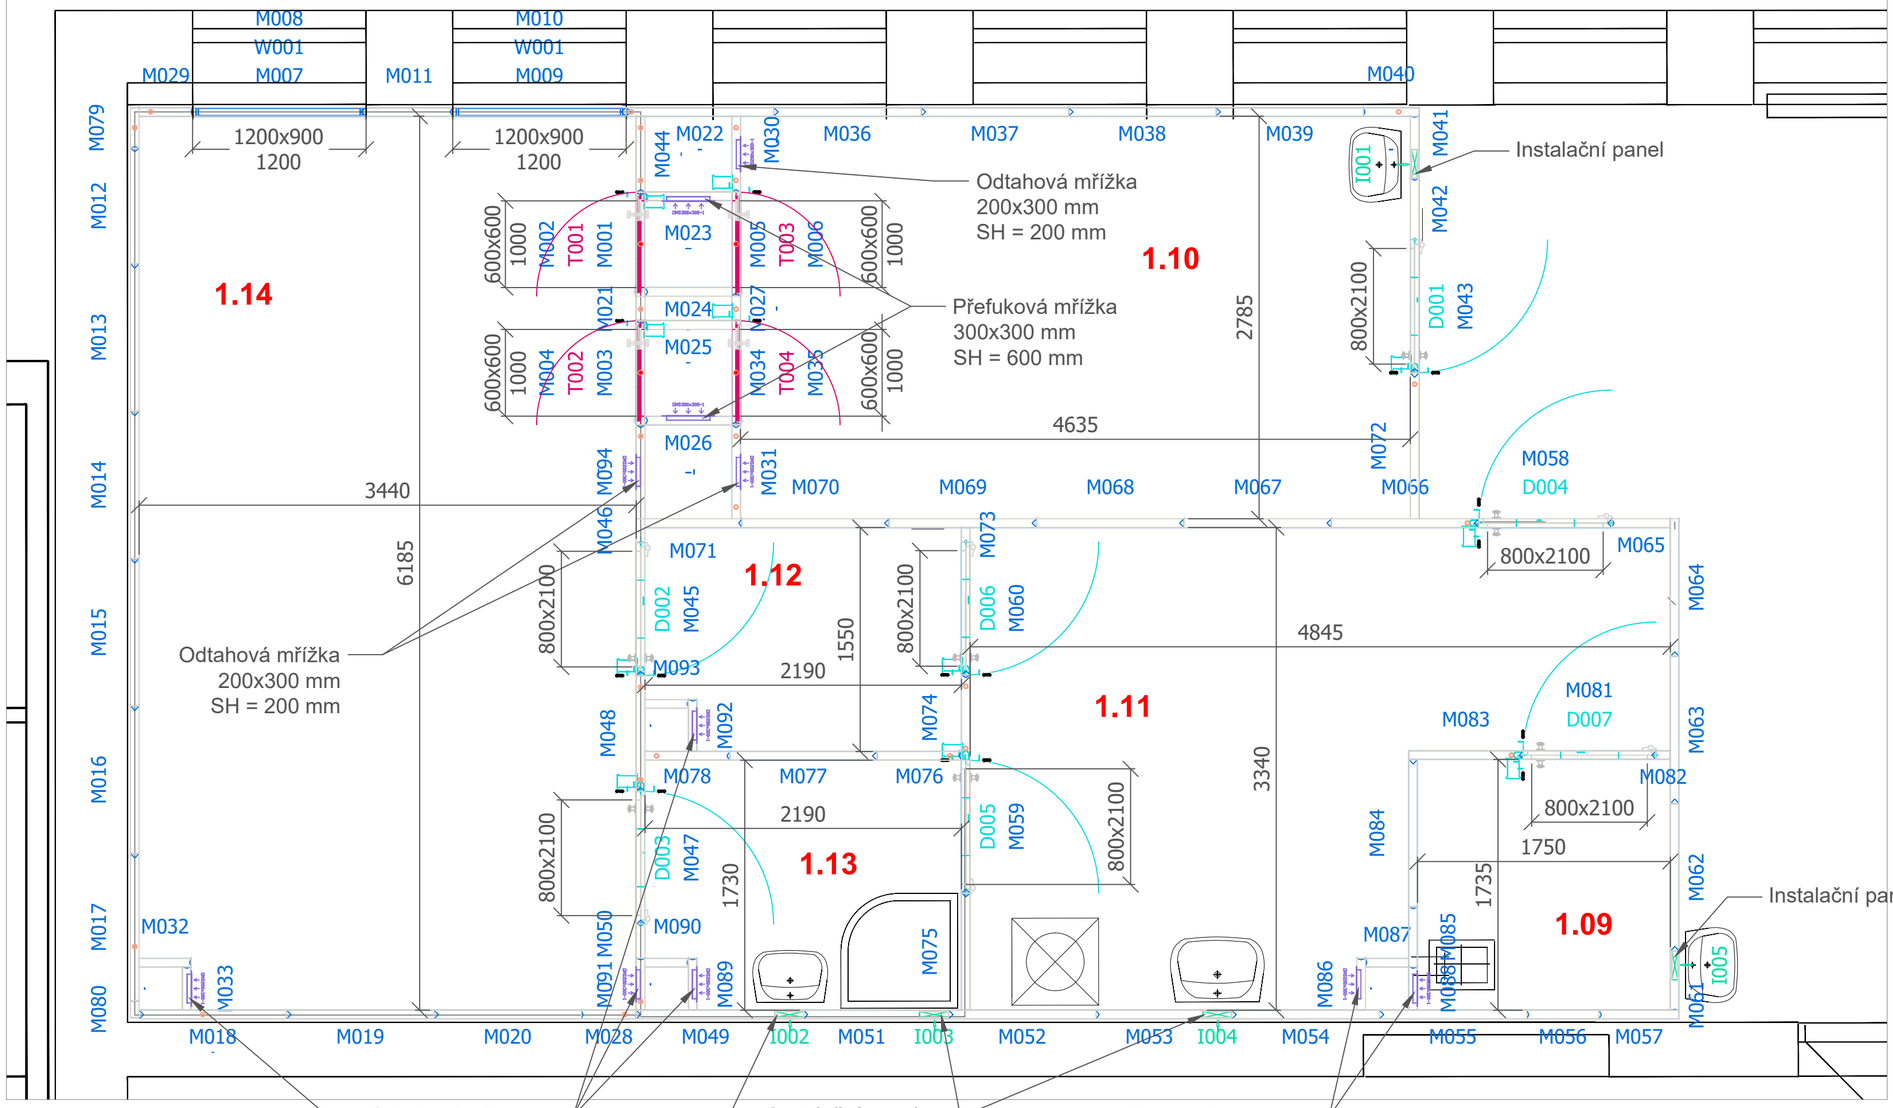

LEGENDA

M019 — Stěnový panel typu M, tl. 60 mm
výplň minerální vata, RAL9002

I004 — Instalační panel, tl. 60 mm
RAL9002

Okno do čistých prostor
1200 x 900 mm

T001 — Dveře do prokládacího boxu s celoskleněným křídlem
hliníková lakovaná zárubeň
RAL9002

Stěnová mřížka

D002 — Sendvičové dveře, otočné, jednokřídlé, výplň minerální vata
S elektromechanickou blokací + signalizací, hliníková zárubeň
Zárubeň i křídlo v barvě RAL9002

Projektant	Tomáš Rücker		FläktGroup Czech republic a.s. Slovanská 781, Liberec 25, 46312 Česká republika Tel.: +420485225111 , fax: +420485225112 E-mail: info-cz@flaktgroup.com
Ved. projektant	Jakub Binder		
Hl. ing. projektu			

Investor: Oblastní nemocnice Náchod Purkyňova 446 CZ 547 01 Náchod 1	**Projektant:** FläktGroup Czech republic a.s. Slovanská 781 CZ 463 12 Liberec 25 +420485225111	**Účel dokumentace:** Projekt skutečného provedení	**Číslo paré:** 1
		Formát	A2
		Datum	04.09.2024
		Zakáz. číslo	PZ
Část: PŘESUN ŘEDÍRNY CTS Areál ON Náchod - pavilon G - 1.PP		**Profese**	Čisté prostory
Obsah výkresu: Půdorys stěn		**Měřítko** 1:30	**Číslo výkresu** DPS-ČP-001