

PŮDORYS 4.NP
ÚROVEŇ +12,000

6


5

4

3

2

1

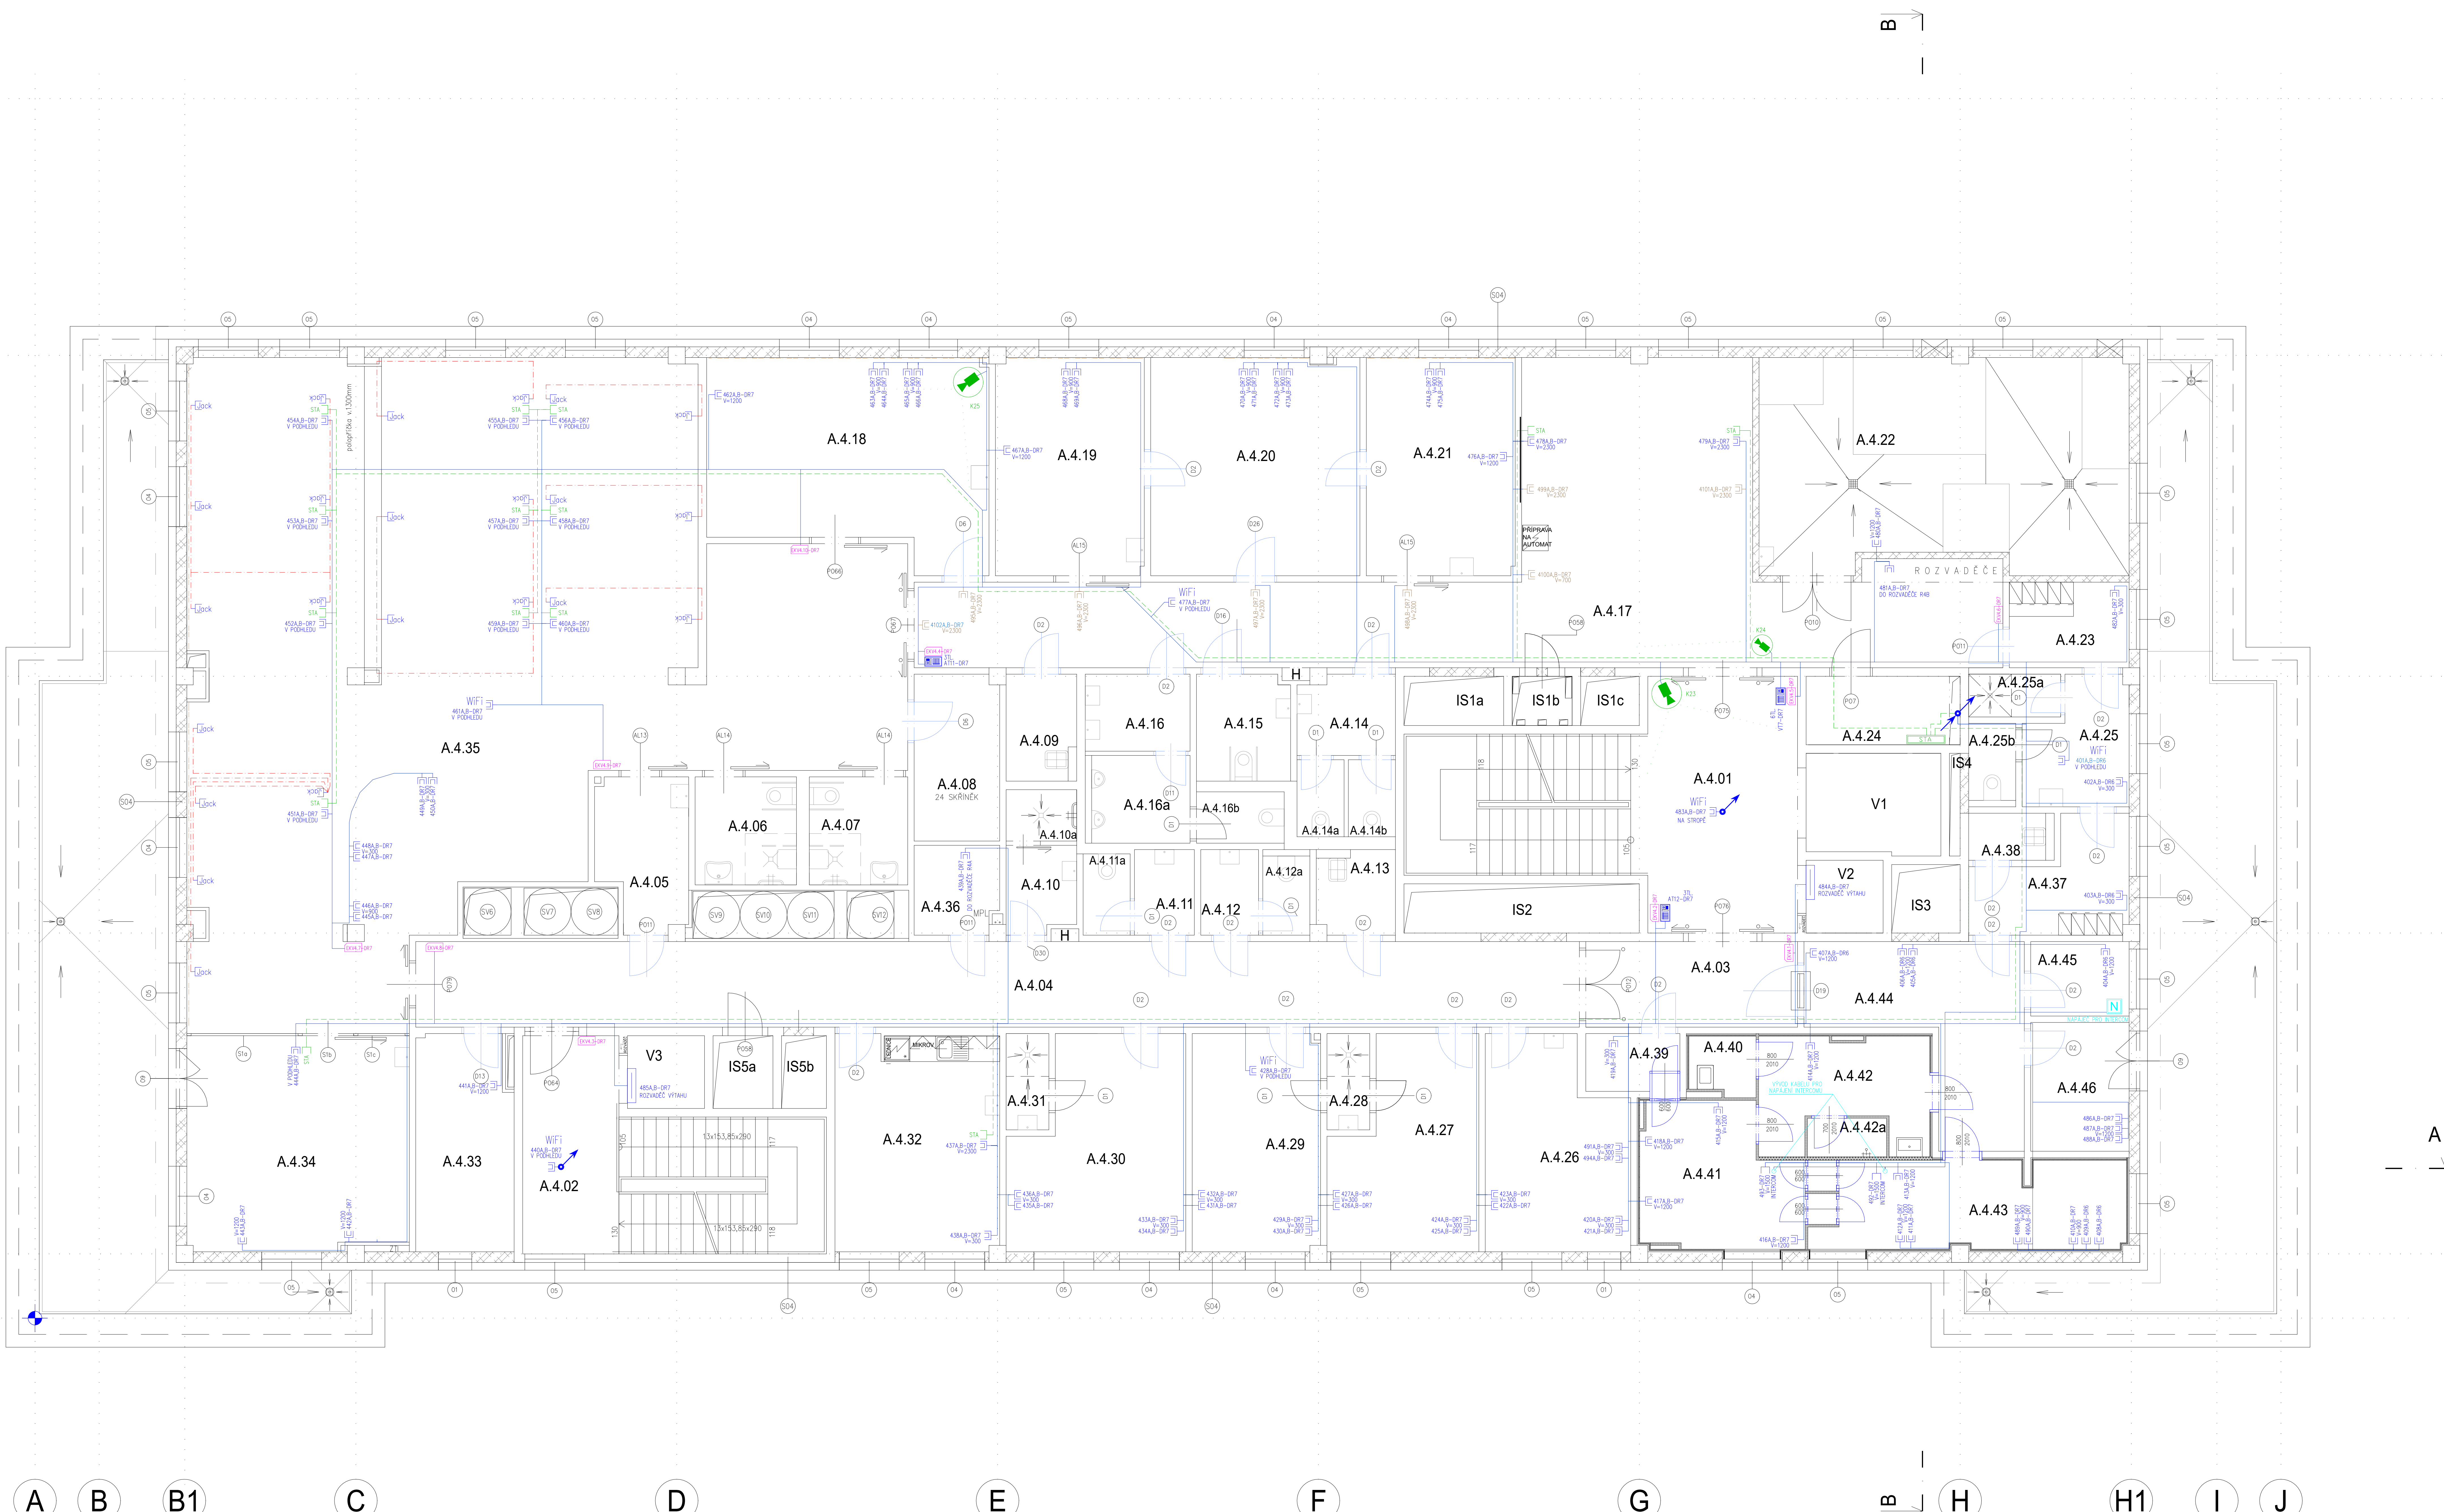

LEGENDA STRUKTUR, KABELÁŽ

R

19" ROZVADĚČ

1xRJ45

2xRJ45

1xRJ45

ZÁSUVKA 1xRJ45

ZÁSUVKA 2xRJ45

ZÁSUVKA V PODLAHOVÉ KRAVICI

N

1

NAPÁJEČ

ZVONKOVÉ TLAČÍTKO

ZVONEK

Jack

Jack

ZÁSUVKA S KONEKTOREM Jack 3,5mm

VÝVOD S KONEKTOREM RJ45 PRO ČTEČKU EKV

STA

STA

STA

STA

SPOLEČNÁ TV ANTÉNA STA

ROZVADĚČ STA

ZÁSUVKA STA

ANTÉNA DVB-T

ANTÉNA VKV

PC

PC

VYVOLÁVACÍ SYSTÉM

ZÁSUVKA 1xRJ45

ZÁSUVKA 2xRJ45

PC

PC

KAMEROVÝ SYSTÉM CCTV

PC - PRACOVNÍ STANICE

KAMERA VE VÝHŘIVANÉM KRYTU

DOOME KAMERA NA PODHLEDU

S/FTP 4x2x0,5 CAT.7 B2ca-s1a,d1,a1

OPTICKÉ KABELY

KOAX VCCJE-R 75-4,8 (BEZHALOGENOVÝ)

AUDIO KABEL STEREO

U/UTP CAT.5e LSZH

KABEL HDMI

PARAPETNÍ ŽLAB

POZNÁMKY:
HLAVNÍ KABELOVÉ TRASY BUDOU ULOŽENY DO ŽLABU NAD PODHLEDEM (VIZ POPISY). ŽLAB BUDE VŽDY JEDEN PRO VŠECHNY SLABOPROUDÉ TECHNOLOGIE. OSTATNÍ NEPOPSANÉ KABELOVÉ TRASY BUDOU VEDENY V PROSTORU NAD PODHLEDEM KDE BUDOU KABELY VEDENY VOLNĚ, PŘIČYCNÝ KE STROPNÍM SVAZKOVÝM DRŽÁKŮM. SVODY Z PODHLEDU K ŽASUVKÁM A DALŠÍM ZAŘÍZENÍM BUDOU V OHEBNÝCH TRUBKÁCH POD OMÍTKOU V TECHNICKÝCH MÍSTNOSTECH BEZ PODHLEDU BUDOU KABELY ULOŽENY DO PEVNÝCH PLASTOVÝCH TRUBEK NA POVRCHU.

REVIZE				
C	DATUM	POPIS	NAVRHLA	KONTROLA

STUPĚŇ PROJEKTOVÉ DOKUMENTACE:

Dokumentace skutečného provedení stavby

ZPRACOVATEL ČÁSTI PROJEKTU: DAHASL s.r.o.

NAVRHLA: M. Hrouda

INVESTOR: Královéhradecký kraj

ARCE: Novosadská paviola "A"

ČÁST: 15033-DSPS-D.1.4.6-SO 01-15 - Slaboproudá elektroinstalace

OBSAH: Půdorys 4.NP - SK, STA, CCTV, VS

SOVRHLA: I. Doucek

KONTROLOVAL: D. Schejbal

DATUM: 17.4.2024

STUPĚŇ: DSRS

FORMÁT: 20 x A4

VERZE: 1.50

REV: NONE

DAHASL

Číslo projektu: 15033-DSPS-D.1.4.6-SO 01-15

Stavba: Novosadská paviola "A"

Objekt: Stavební úpravy č.p. 511 pro laboratoře a příslušné občasně nemocnice JČM

Stav: 15033-DSPS-D.1.4.6-SO 01-15 - Slaboproudá elektroinstalace

15