


PŮDORYS 3.NP
ÚROVEŇ +8,000

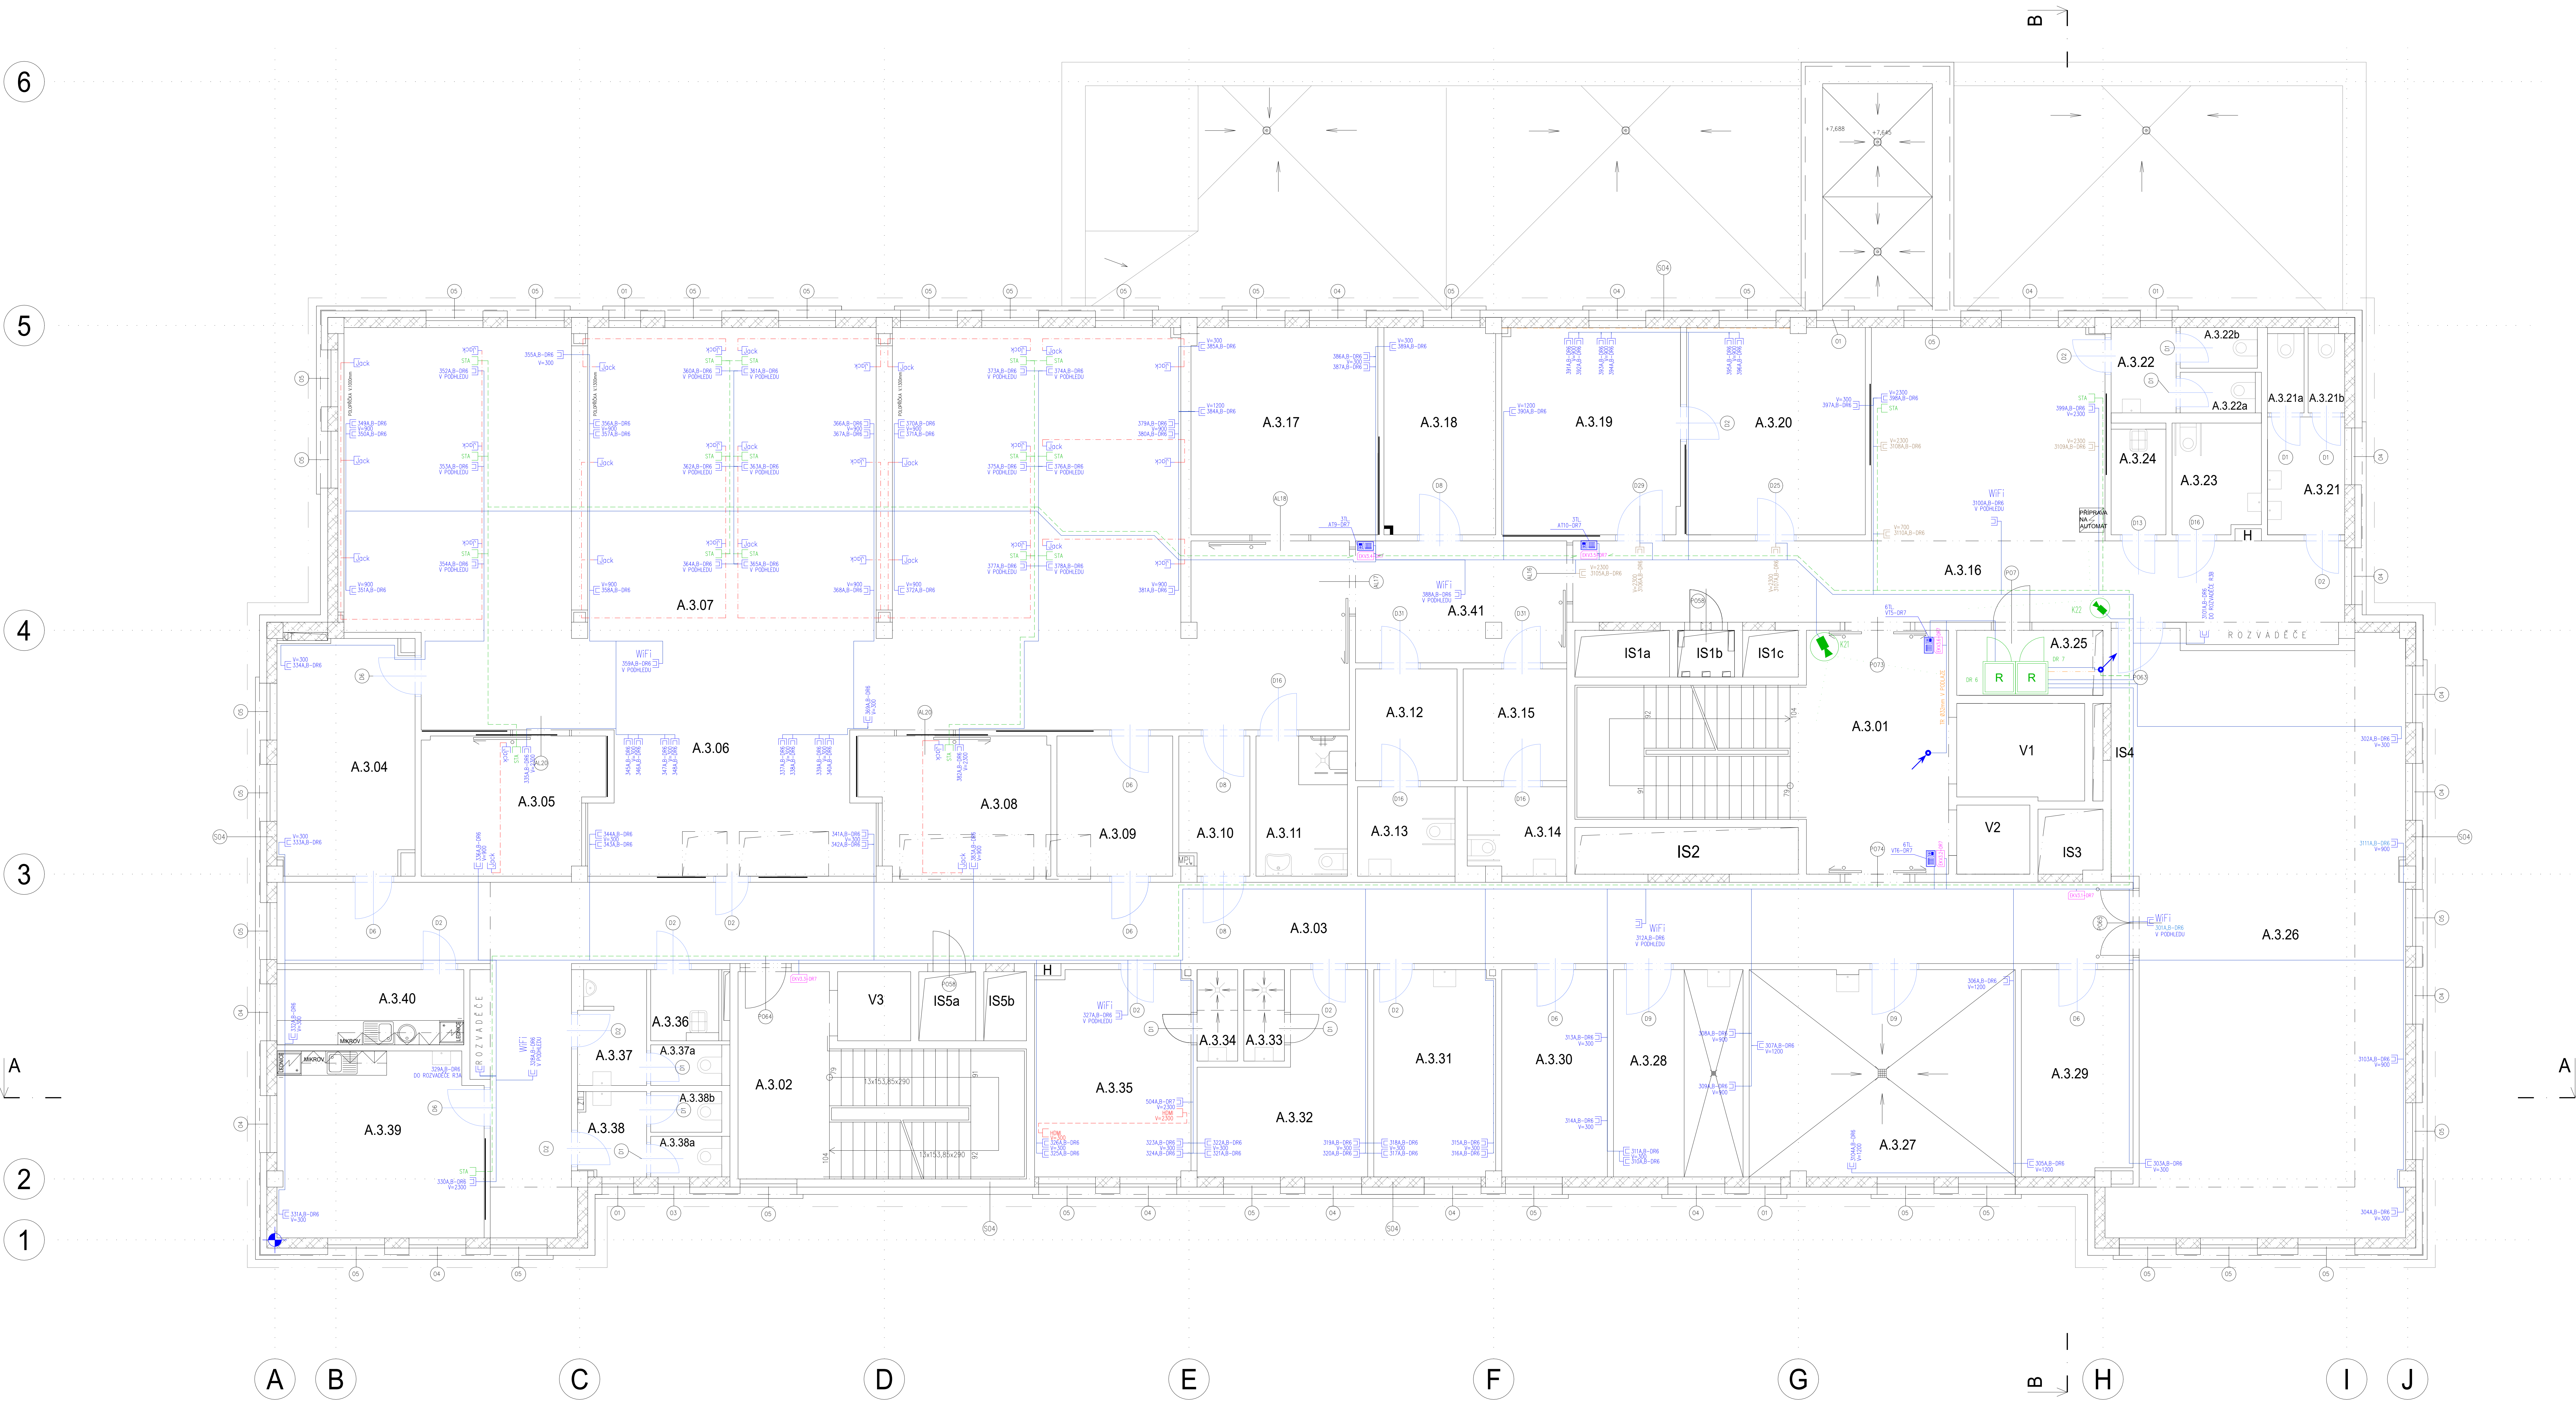

- LEGENDA STRUKTUR. KABELÁŽ
- 19" ROZVADEČ
 - ZÁSUVKA 1xRJ45
 - ZÁSUVKA 2xRJ45
 - ZÁSUVKA V PODLAHOVÉ KRABICI
 - KOMUNIKAČNÍ TABLO VIDEO/AUDIO
 - NAPÁJEČ
 - ZVONKOVÉ TLAČÍTKO
 - ZVONEK
 - ZÁSUVKA S KONEKTOREM Jack 3,5mm
 - VÝVOD S KONEKTOREM RJ45 PRO ČTEČKU EKV

- SPOLEČNÁ TV ANTÉNA STA
- ROZVADEČ STA
 - ZÁSUVKA STA
 - ANTÉNA DVB-T
 - ANTÉNA VKV

- VÝVOLÁVACÍ SYSTÉM
- ZÁSUVKA 1xRJ45
 - ZÁSUVKA 2xRJ45

- KAMEROVÝ SYSTÉM CCTV
- PC - PRACOVNÍ STANICE
 - KAMERA VE VYHŘÍVANÉM KRYTU
 - DOOME KAMERA NA PODLEDU

	S/FTP 4x2x0,5 CAT.7 B2ca-sla,d1,d1
	OPTICKÉ KABELY
	KOAX VCCJE-R 75-4,8 (BEZHALOGENOVÝ)
	AUDIO KABEL STEREO
	U/UTP CAT.5e LSZH
	KABEL HDMI
	PARAPETNÍ ŽLAB

POZNÁMKY:
HLAVNÍ KABELOVÉ TRASY BUDOU ULOŽENY DO ŽLABU NAD PODHLEDEM (VIZ POPISY). ŽLAB BUDE VŽDY JEDEN PRO VŠECHNY SLABOPROUDÉ TECHNOLOGIE. OSTATNÍ NEPOPSANÉ KABELOVÉ TRASY BUDOU VEDENY V PROSTORU NAD PODHLEDEM KDE BUDOU KABELY VEDENY VOLNĚ, PŘICHYCENY KE STROPU SVAZKOVÝMI DRŽÁKY. SVODY Z PODHLEDU K ŽASUVKÁM A DALŠÍM ZAŘÍZENÍM BUDOU V OHEBNÝCH TRUBKÁCH POD OMÍTKOU. V TECHNICKÝCH MÍSTNOSTECH BEZ PODHLEDU BUDOU KABELY ULOŽENY DO PEVNÝCH PLASTOVÝCH TRUBEK NA POVRCHU.



REVIZE				
C	DATUM	POPIS	NAVRHLA	OKRSLA

STUPĚŇ PROJEKTOVÉ DOKUMENTACE:				
Dokumentace skutečného provedení stavby				
ZPRACOVATEL ČÁSTI PROJEKTU: DAHASL s.r.o.				
NAVRHLA:	SKONTROLA:	SKONTROLA:	SKONTROLA:	SKONTROLA:
M. Hrouda	I. Doucek	D. Schejbal		
INVESTOR:	Královéhradecký kraj			
ARCE:	Novosadská paviola "A"			
ČÁST:	150333-DSPS-D.1.4.6-SO 01-12 - Slaboproudá elektrotechnika			
OBSEK:	Půdorys 3.NP - SK, STA, CCTV, VS			
DATUM: 17.4.2024				STUPĚŇ: DSRP
FORMÁT: 20 x A4				HEBŘENO: 1:50
VČ.:				REV. KONE
12				